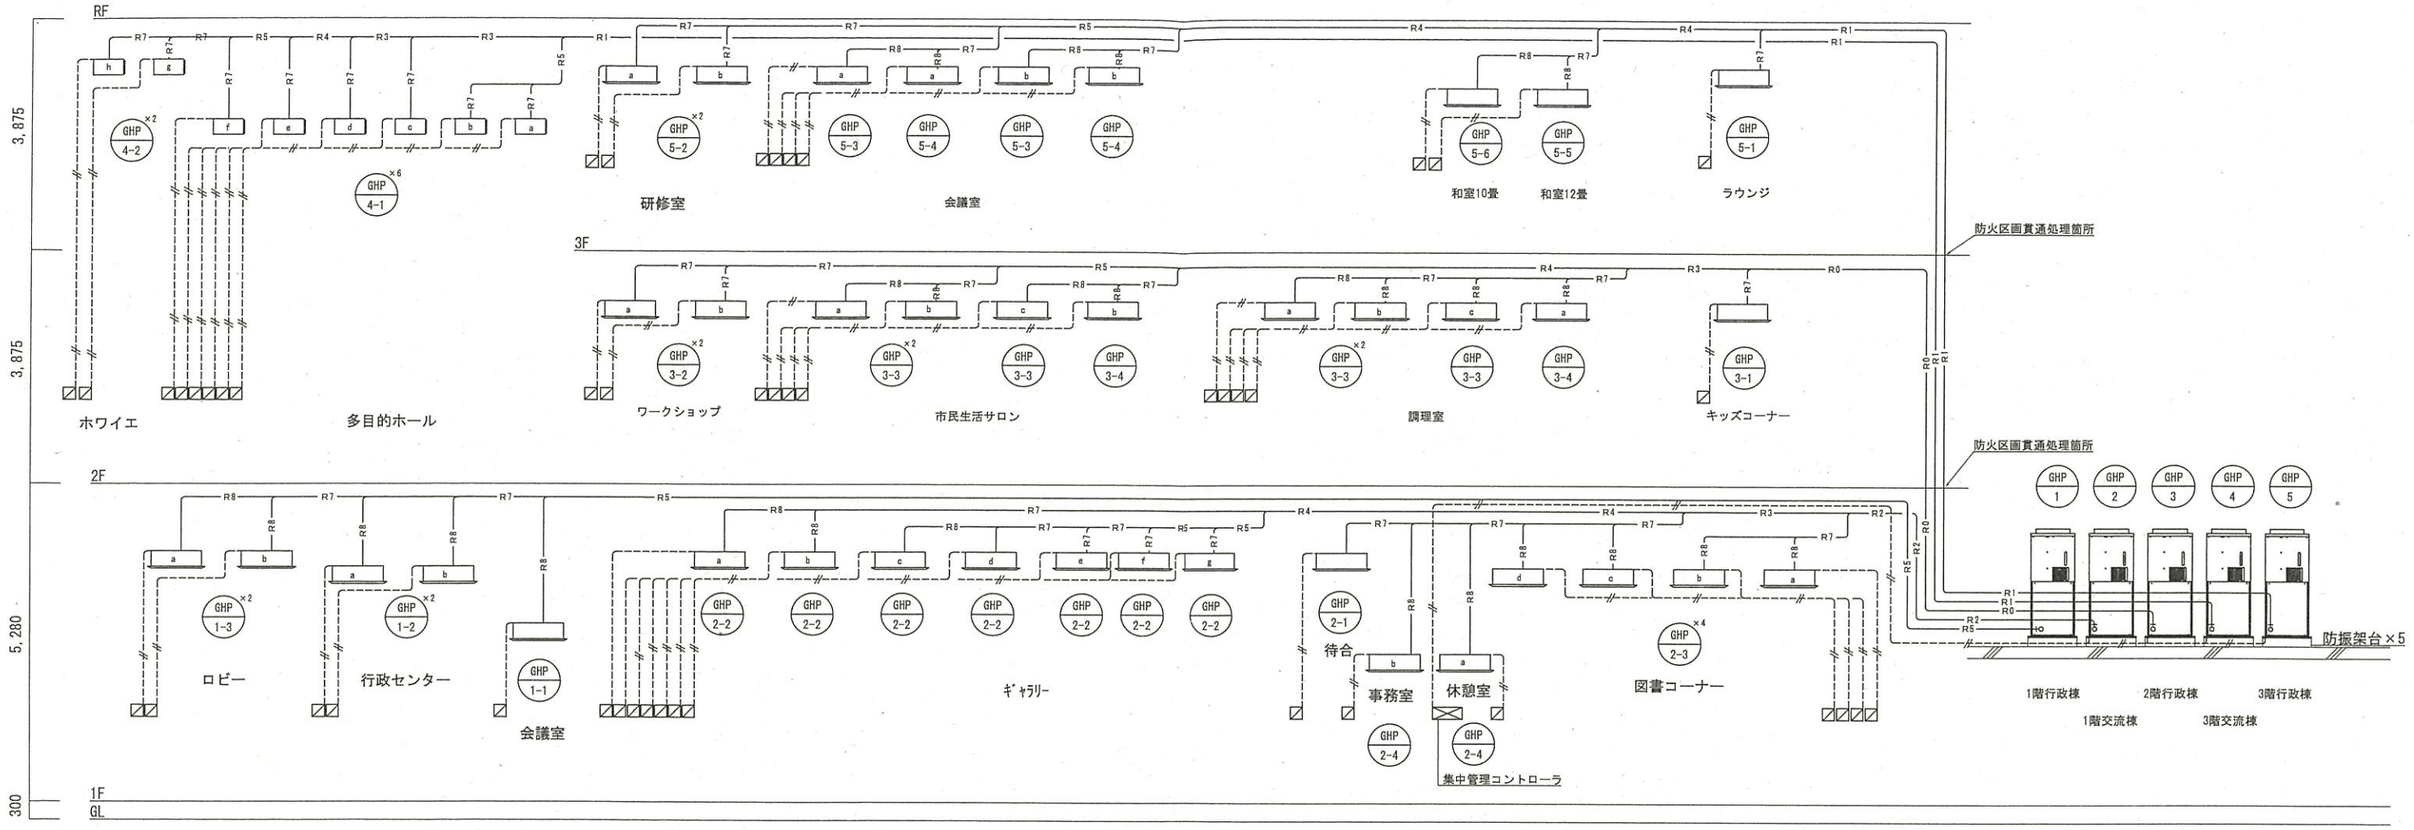


＊空調機用リモコン配線はEM-CEE 1.25□-2Cとする。


遠転リモコン　集中管理コントローラ

竣工図

発注者 木更津市	有限会社 荒井設計事務所 一級建築士事務所登録（中）第1-1411-1670号 一級建築士登録第121279号 荒井裕三	実図番号 / 縮尺	フィルム / 日付 H31.1.31	工事名 (仮称)金田地域交流センター新築工事（機械設備） / 図面名称 系統図（空調）	図面番号 M－23

＊防火区画の壁・床貫通処理　耐火キャップ PS060FL-0776

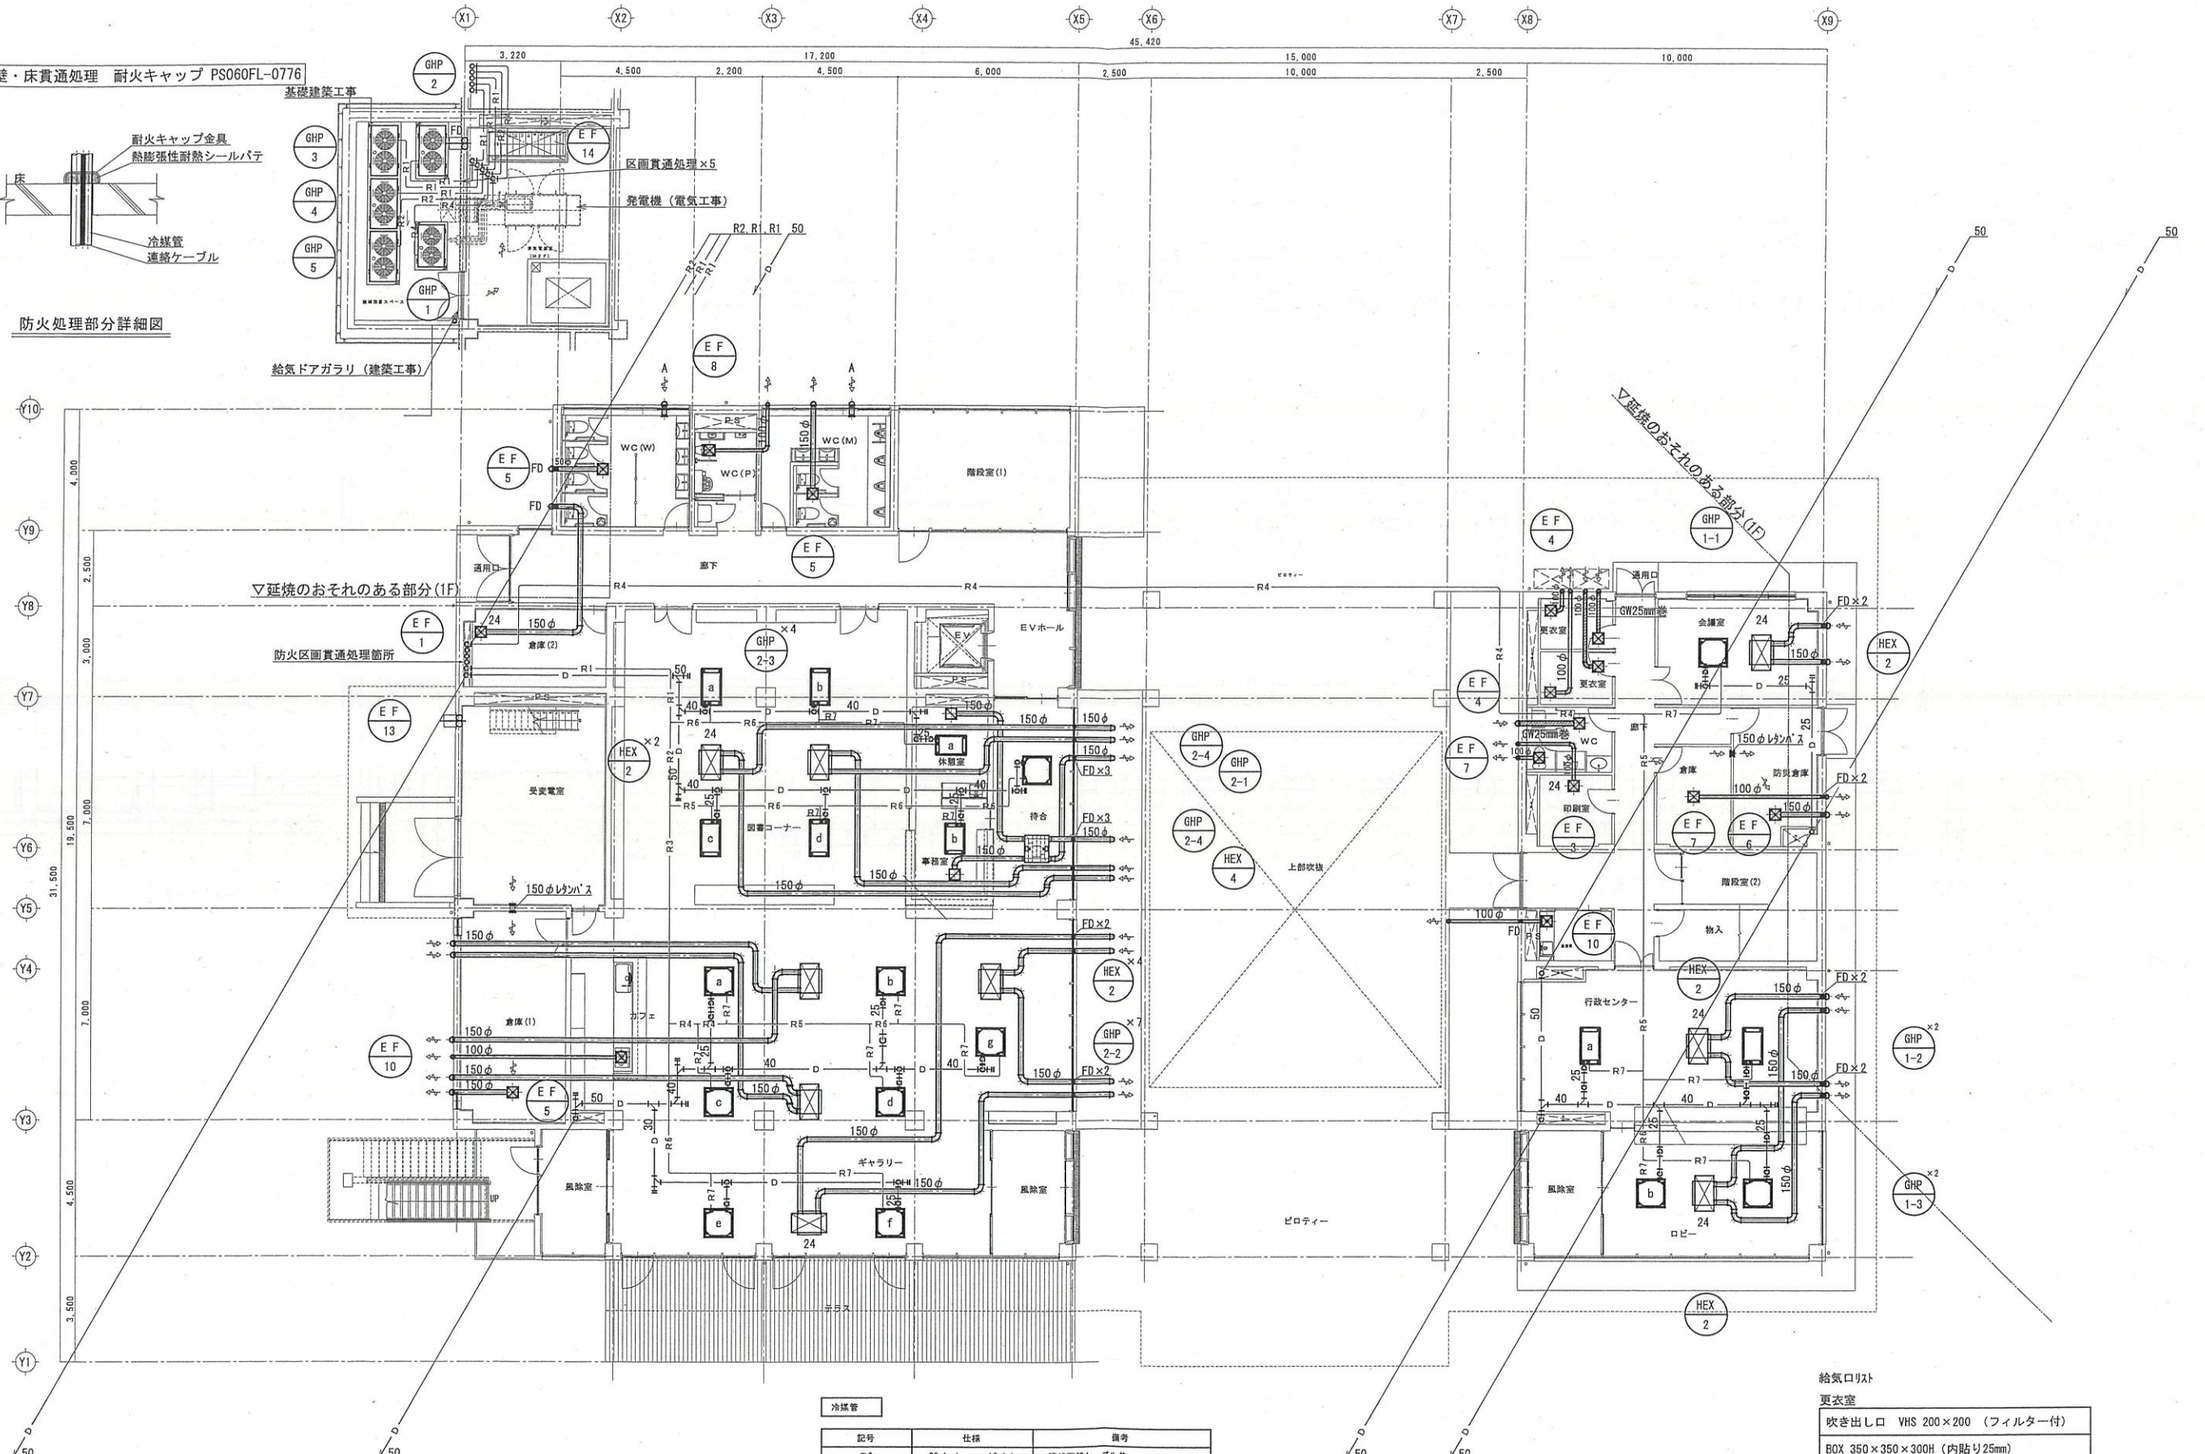防火処理部分詳細図



冷媒管

記号	仕様	備考
R0	38.1φ ＊ 19.1φ	連絡配線ケーブル共
R1	31.8φ ＊ 19.1φ	〃
R2	31.8φ ＊ 15.9φ	〃
R3	28.6φ ＊ 15.9φ	〃
R4	28.6φ ＊ 12.7φ	〃
R5	22.2φ ＊ 9.5φ	〃
R6	19.1φ ＊ 9.5φ	〃
R7	15.9φ ＊ 9.5φ	〃
R8	12.7φ ＊ 6.4φ	〃

＊ 全熱交換機・給気ダクトは、保温付フレキダクトとする。

給気ロリスト

更衣室

吹き出し口	VHS 200×200 （フィルター付）
BOX	350×350×300H（内貼り25mm）

男女トイレ、トイレ

吹き出し口	VHS 250×250 （フィルター付）
BOX	400×400×300H（内貼り25mm）


＊ 24　24時間換気を示す

竣工図

発注者	木更津市	有限会社 荒井設計事務所 一級建築士事務所登録（千）第1－1411－1970号 一級建築士登録第121276号 荒井玲三	変更番号	方位名	工事名 (仮称)金田地域交流センター新築工事（機械設備）
			担当	日付 H31.1.31	図面名称 1階平面図（空調・換気）
			製図	縮尺 S=1:200(A3) S=1:100(A1)	図面番号 M－24

＊防火区画の壁・床貫通処理　耐火キャップ PS060FL-0776

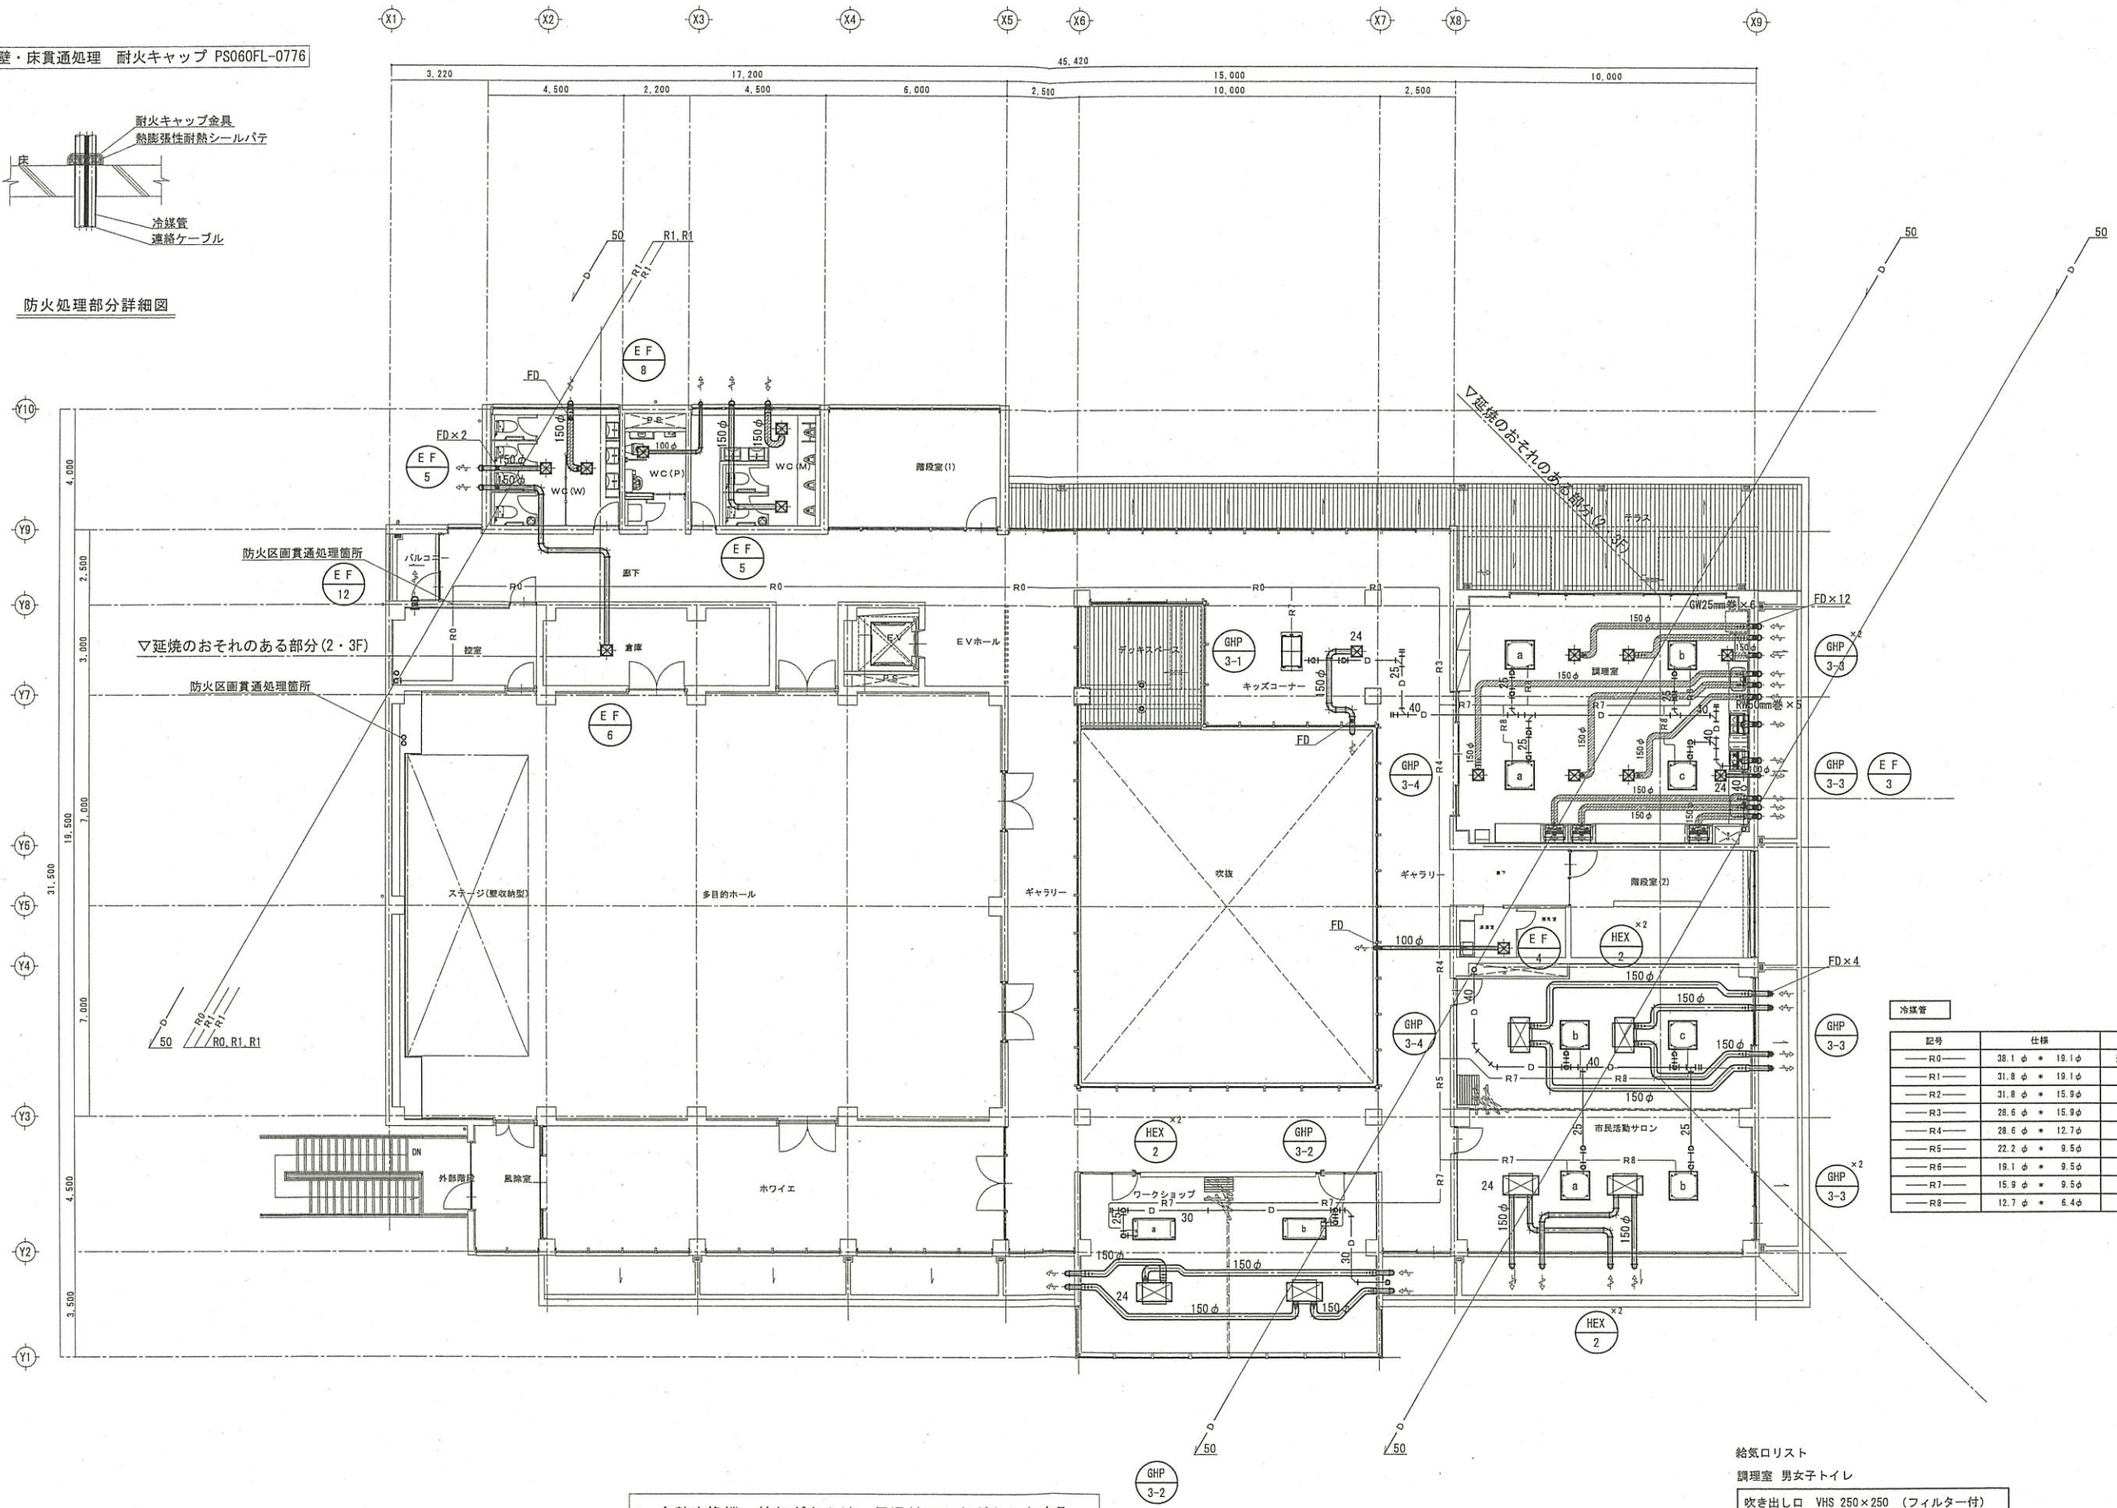防火処理部分詳細図



冷媒管

記号	仕様	備考
R0	38.1φ ＊ 19.1φ	連絡配線ケーブル共
R1	31.8φ ＊ 19.1φ	〃
R2	31.8φ ＊ 15.9φ	〃
R3	28.6φ ＊ 15.9φ	〃
R4	28.6φ ＊ 12.7φ	〃
R5	22.2φ ＊ 9.5φ	〃
R6	19.1φ ＊ 9.5φ	〃
R7	15.9φ ＊ 9.5φ	〃
R8	12.7φ ＊ 6.4φ	〃

＊ 全熱交換機・給気ダクトは、保温付フレキダクトとする。
＊ レンジフードダクトは、RW50mm巻とする。

給気口リスト
調理室 男女子トイレ

吹き出し口　VHS 250×250　(フィルター付)
BOX 400×400×300H (内貼り25mm)

＊ 24　24時間換気を示す

竣工図

発注者
木更津市

有限会社 荒井設計事務所
一級建築士事務所登録（中）第1-14111-1970号
一級建築士登録第121270号　荒井雄三

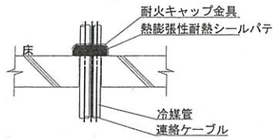
実施番号
図面
基図
ファイル名
日付 H31.1.31
縮尺 S=1:200(A3) S=1:100(A1)

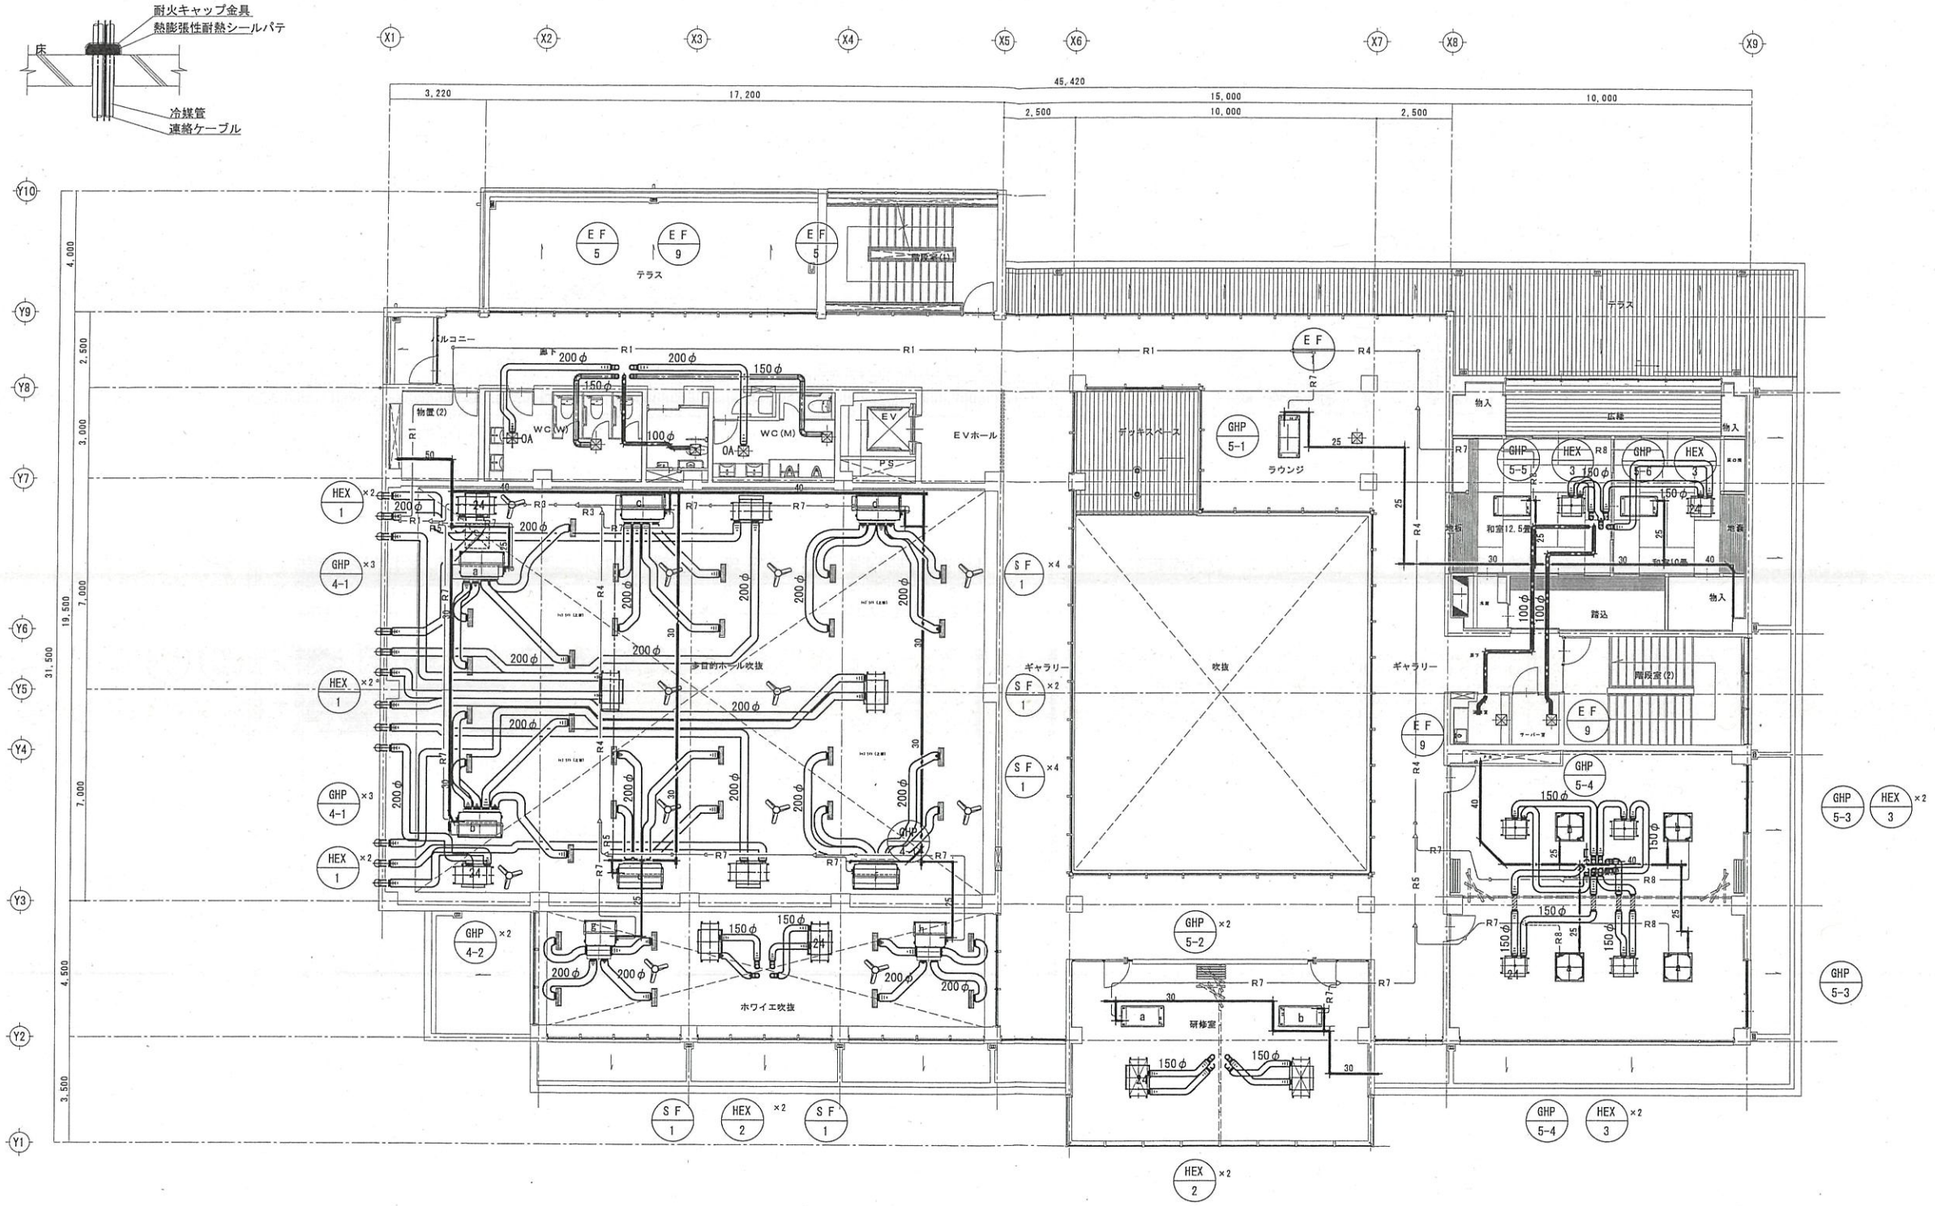
工事名
(仮称)金田地域交流センター新築工事（機械設備）

図面名称
2階平面図（空調・換気）

図面番号
M－25

＊防火区画の壁・床貫通処理　耐火キャップ PSO60FL-0776





＊ 全熱交換機・給気ダクトは、保温付フレキダクトとする。

冷媒管

記号	仕様	備考
R0	38.1 φ ＊ 19.1φ	通信記録ケーブル共
R1	31.8 φ ＊ 19.1φ	〃
R2	31.8 φ ＊ 15.9φ	〃
R3	28.6 φ ＊ 15.9φ	〃
R4	28.6 φ ＊ 12.7φ	〃
R5	22.2 φ ＊ 9.5φ	〃
R6	19.1 φ ＊ 9.5φ	〃
R7	15.9 φ ＊ 9.5φ	〃
R8	12.7 φ ＊ 6.4φ	〃


男女トイレ

吹き出し口　VHS 250×250　（フィルター付）
BOX 400×400×300H（内貼り25mm）

＊ 24　24時間換気を示す

竣工図

発注者 木更津市	有限会社 荒井設計事務所 一級建築士事務所登録（中）第1-1411-1970号 一級建築士登録第121279号 荒井裕三	承認番号	ファイル名	工事名 (仮称)金田地域交流センター新築工事（機械設備）	図面番号 M－26
		担当	日付 H31.1.31	図面名称 3階平面図（空調・換気）	
		製図	縮尺 S=1:200(A3) S=1:100(A1)		

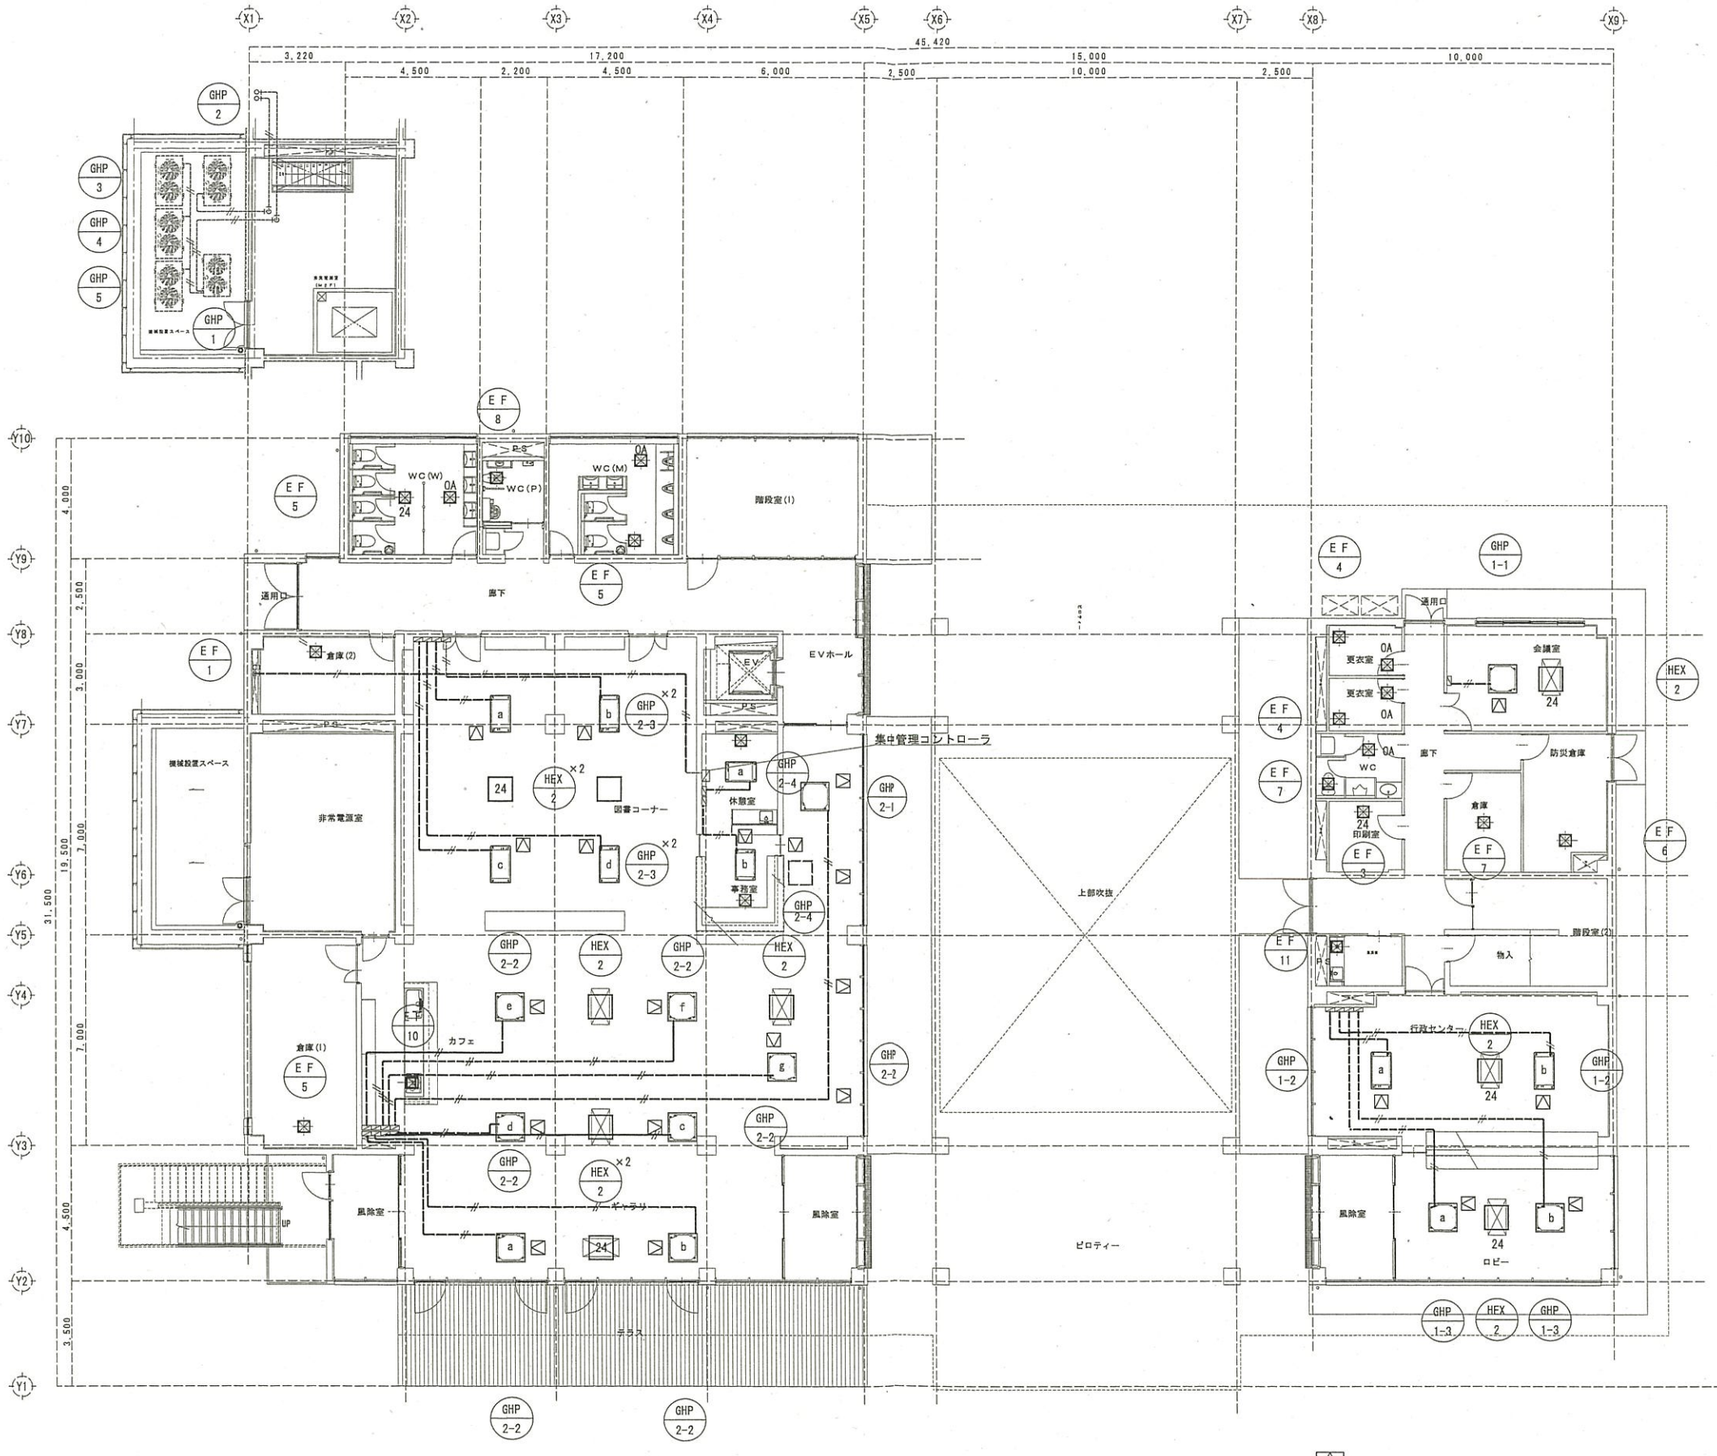


点検口（建築工事）

空調リモコン
空調機用リモコン配線はEM-CEE 1.25□-2Cとする。

集中管理コントローラ　オン、オフコントローラ

竣工図

発注者 木更津市	有限会社 荒井設計事務所 一級建築士事務所登録（や）第1-1411-1970号 一級建築士登録第121276号 荒井裕三	実施番号 / 担当	方位名 / 日付 H31.1.31 / 縮尺 S=1:200(A3) S=1:100(A1)
			工事名 (仮称)金田地域交流センター新築工事（機械設備）
			図面名称 1階天井設置機器配置図、空調リモコン平面図
			図面番号 M－27

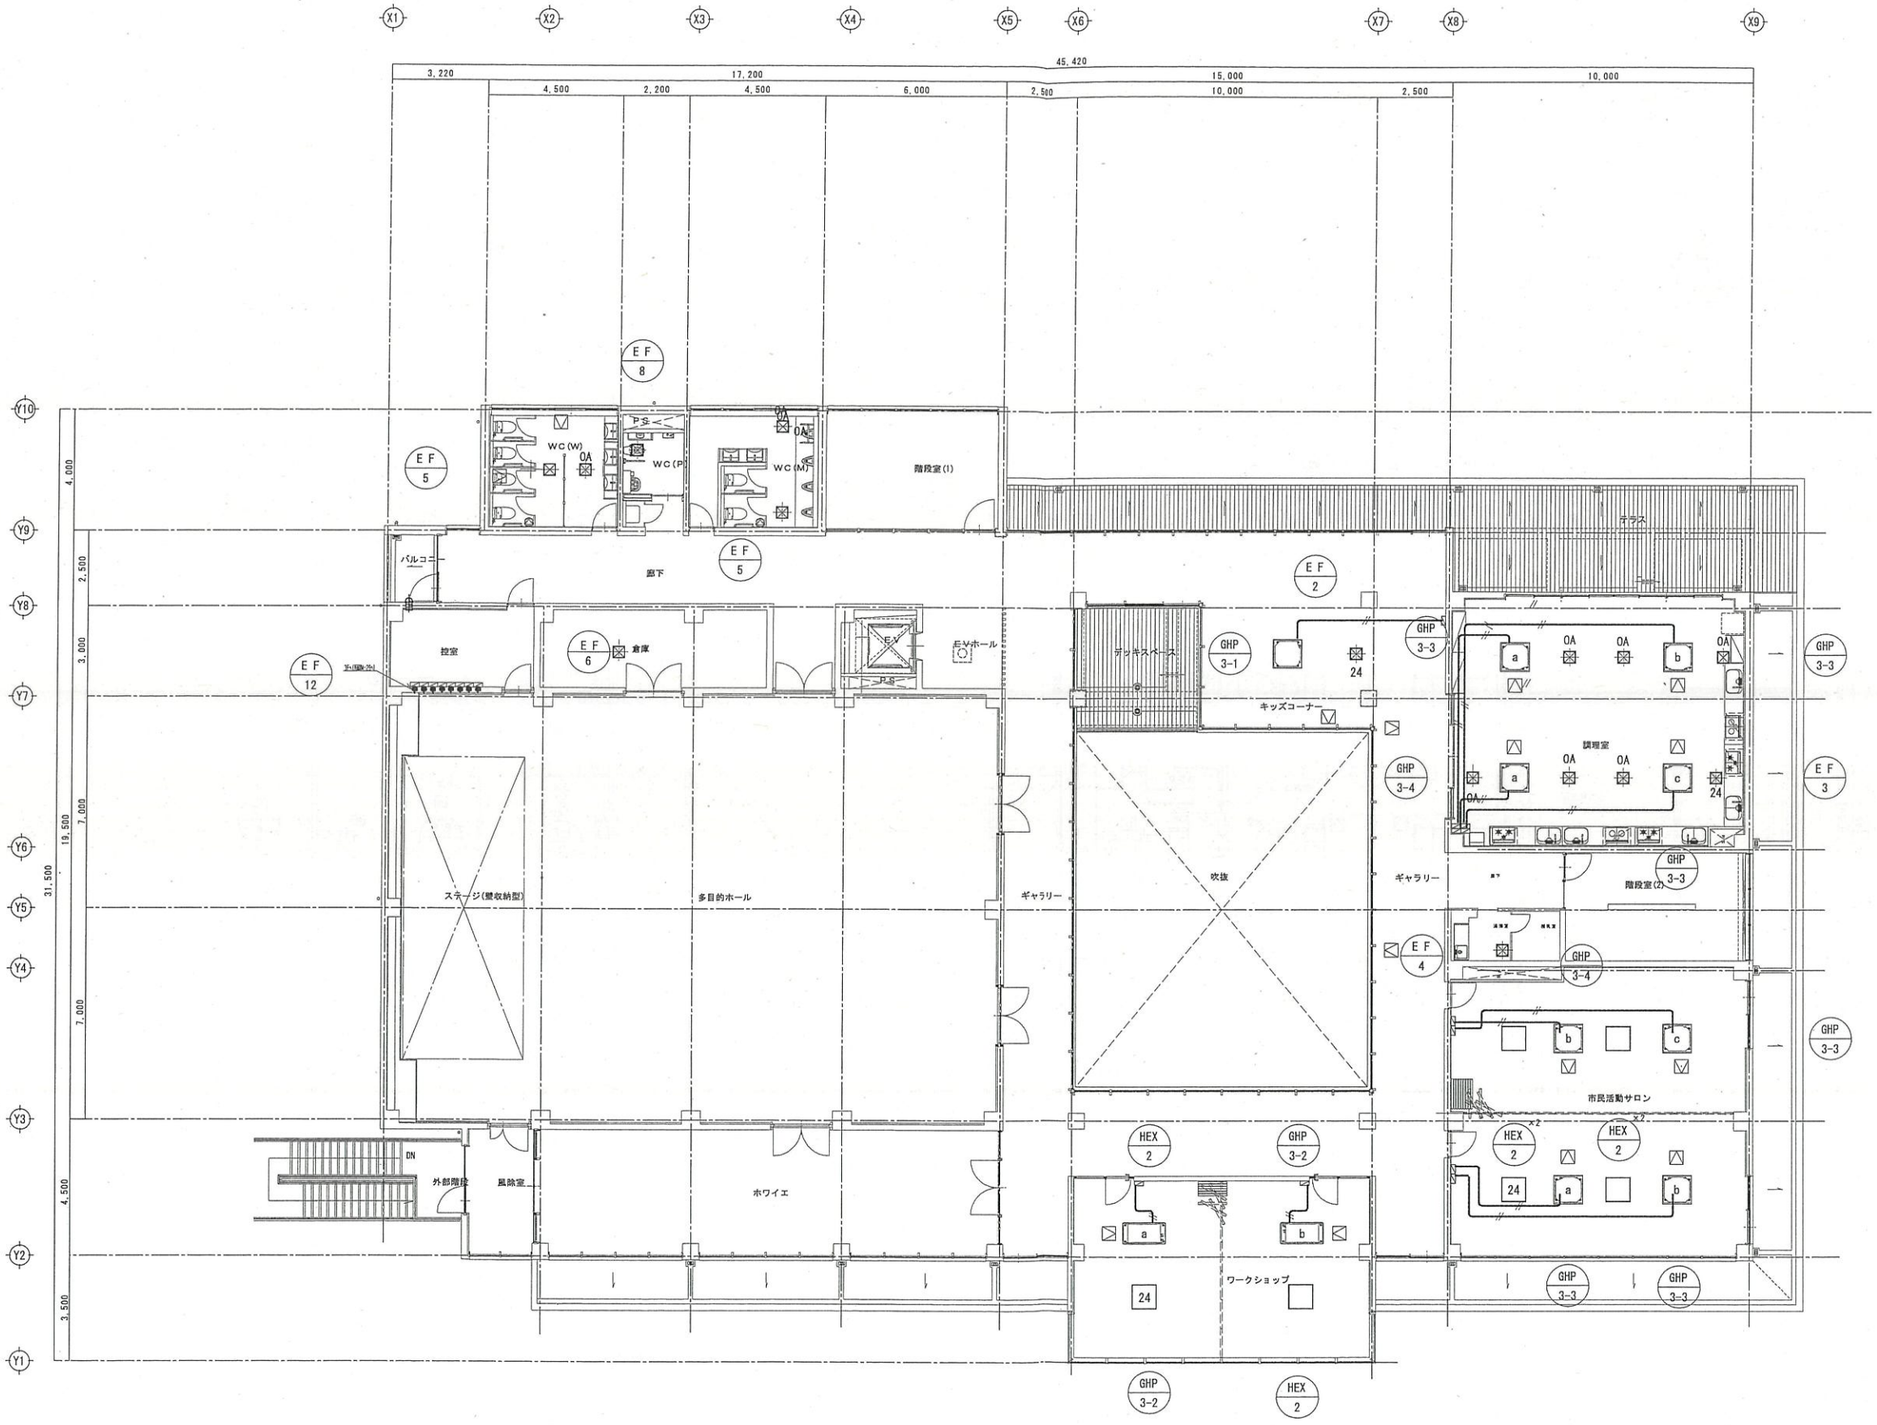


△ 点検口（建築工事）

▭ 空調リモコン
空調機用リモコン配線はEM-CEE 1.25□-2Cとする。

竣工図

発注者	木更津市	有限会社 荒井設計事務所 一級建築士事務所登録（千）第1-1411-1970号 一級建築士登録第121270号 荒井時三	実施番号 / ファイル名 / 日付 H31.1.31 / 縮尺 S=1:200(A3) S=1:100(A1)
工事名	(仮称)金田地域交流センター新築工事（機械設備）		図面番号 M－28
図面名称	2階天井設置機器配置図、空調リモコン平面図		

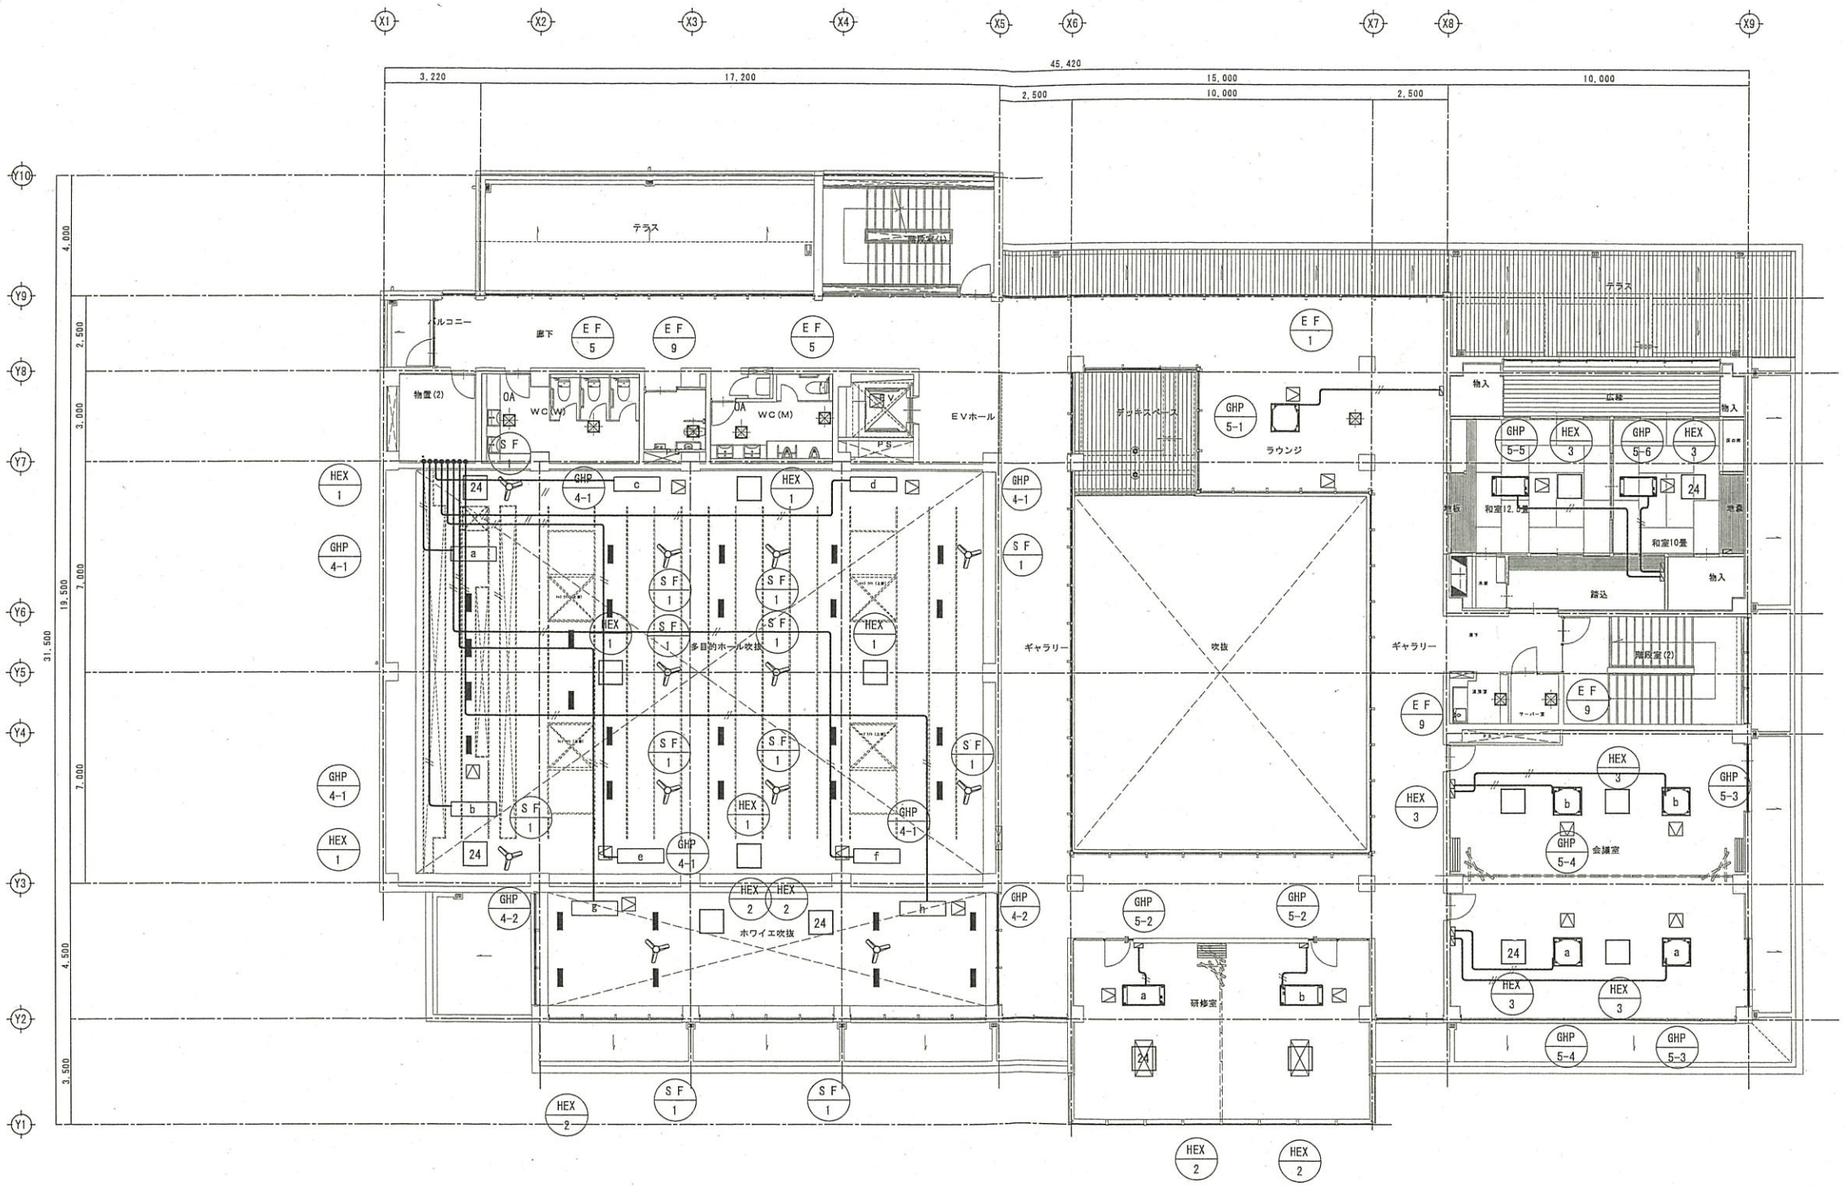

点検口（建築工事）

空調リモコン
空調機用リモコン配線はEM-CEE 1.25□-2Cとする。

竣工図


発注者 木更津市	有限会社 荒井設計事務所 一級建築士事務所登録 (伊)第1-14111-1970号 一級建築士登録第121276号 荒井知三	承認番号 図面 変更	作成年月日 H31.1.31 縮尺 S=1:200(A3) S=1:100(A1)

工事名 (仮称)金田地域交流センター新築工事（機械設備）

図面名称 3階天井設置機器配置図、空調リモコン平面図


図面番号 M－29

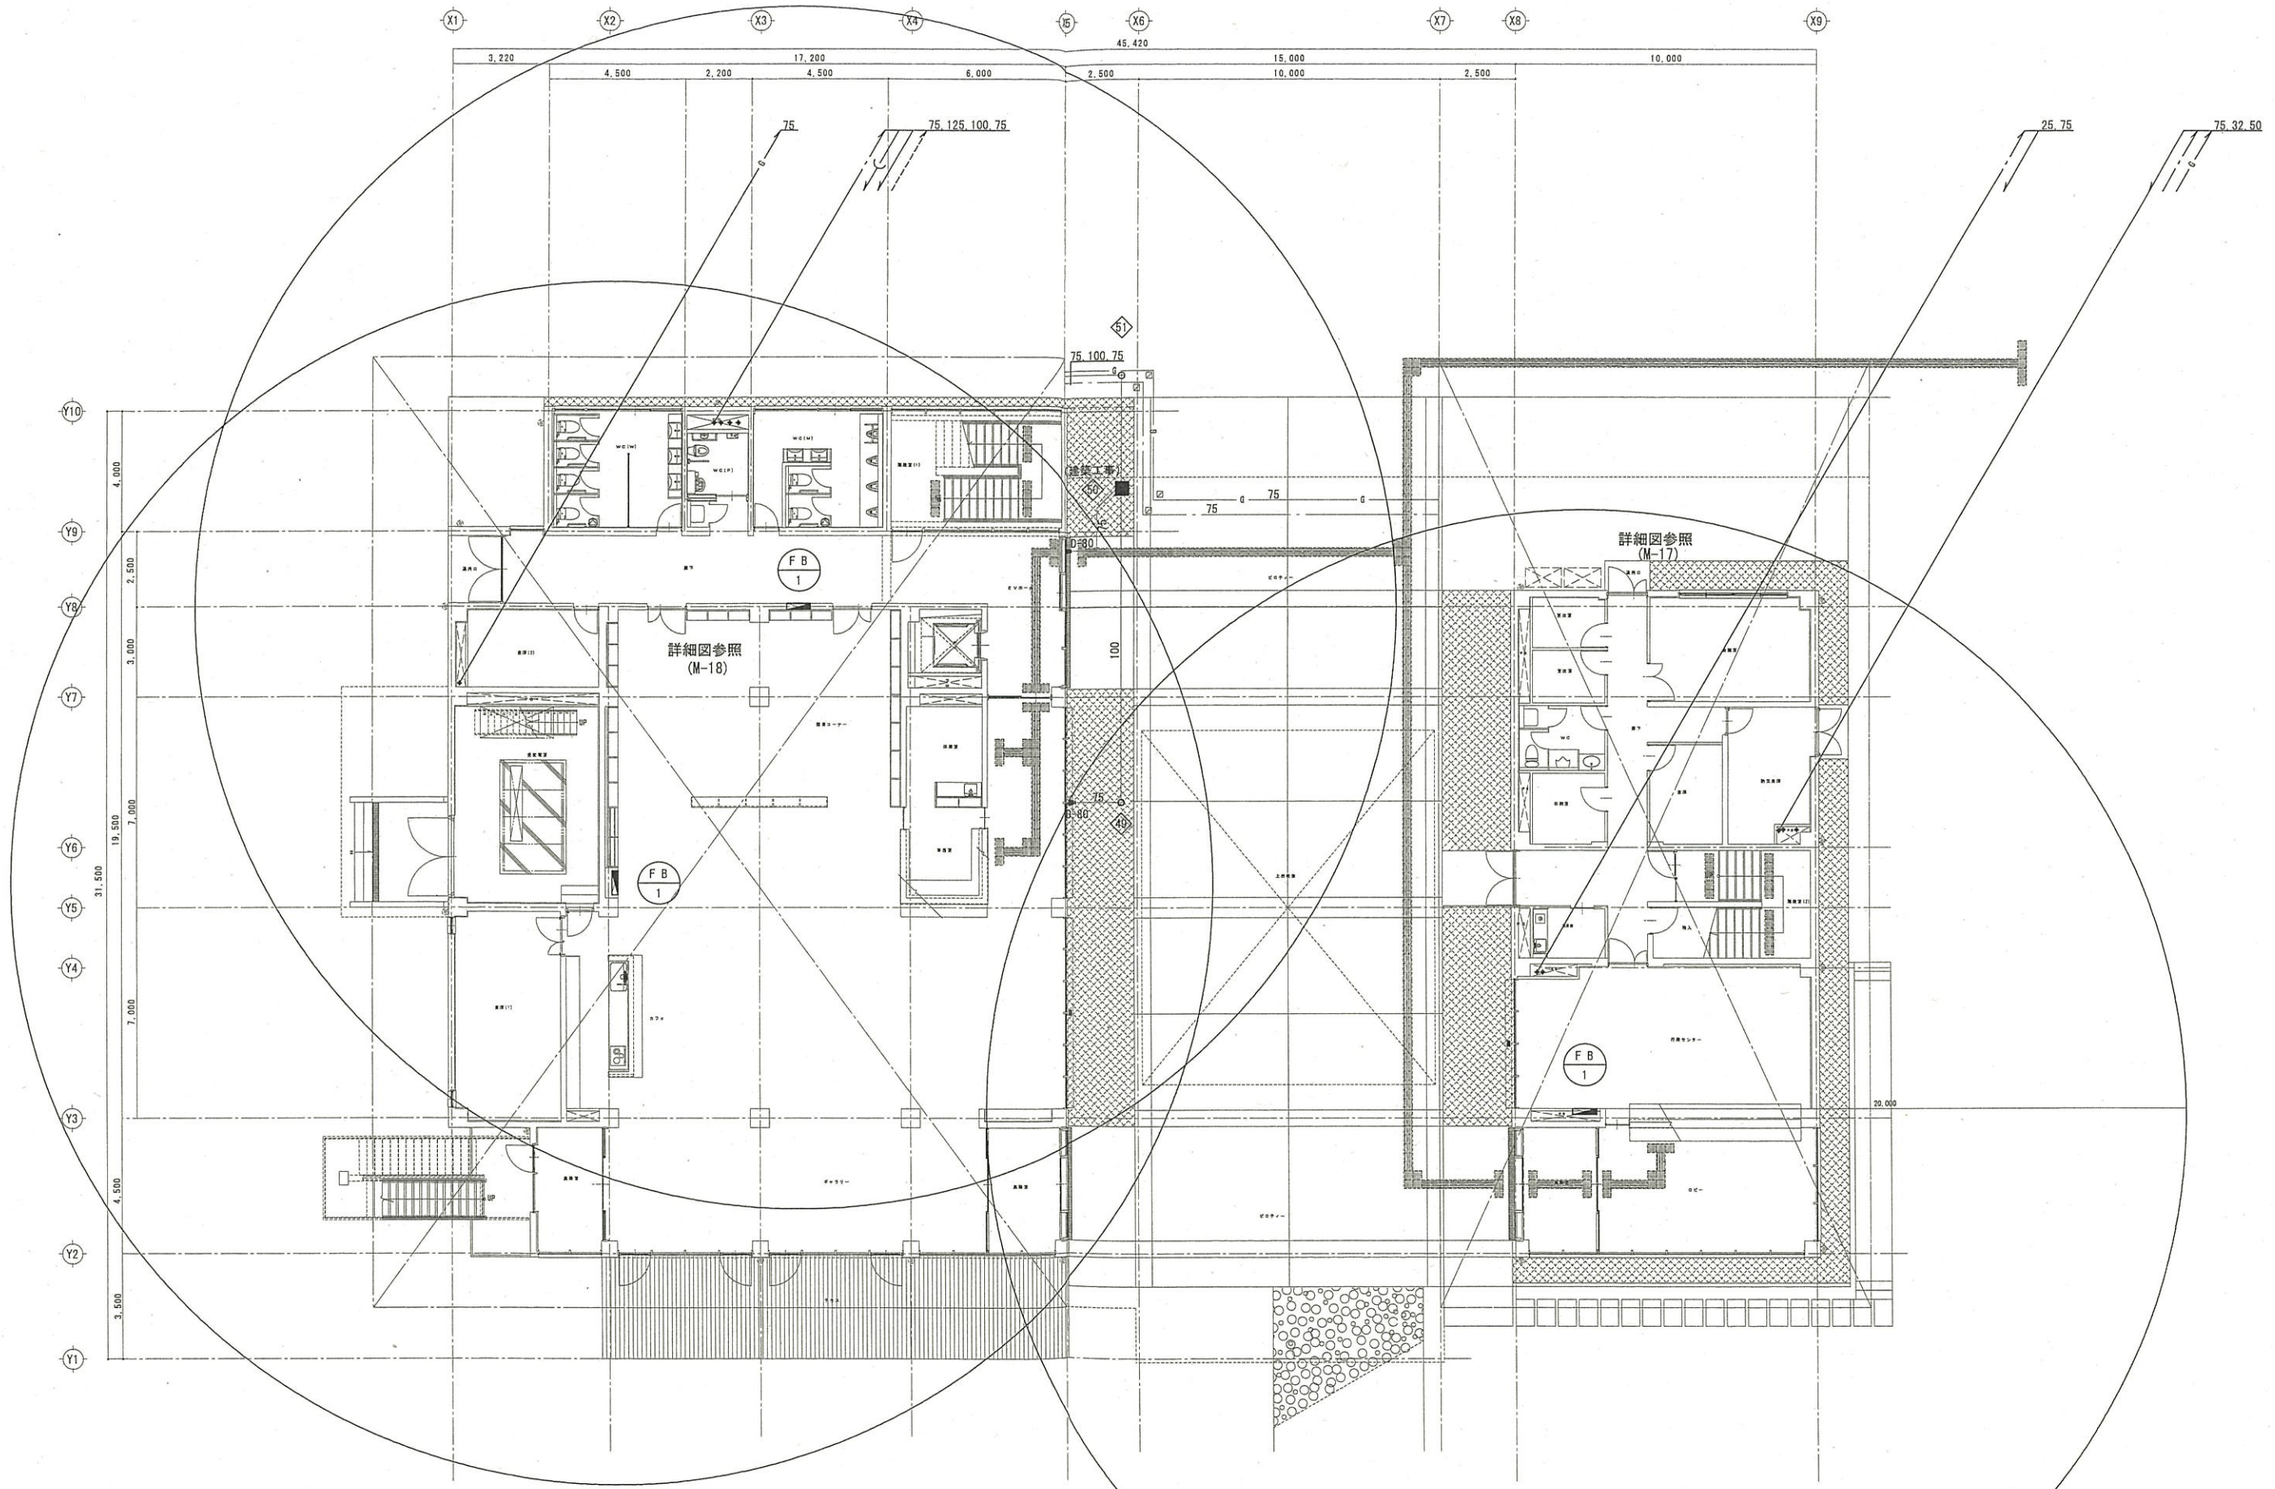別 紙 2




竣工図

発注者 木更津市	有限会社 荒井設計事務所 一級建築士事務所登録 (甲)第1-1411-1970号 一級建築士登録第12179号 荒井裕三	実施番号	ファイル名	工事名 (仮称)金田地域交流センター新築工事(機械設備)	図面番号 M－13
		担当	日付 H31.1.31	図面名称 1階平面図(給排水)	
		製図	尺度 S=1:200(A3) S=1:100(A1)		

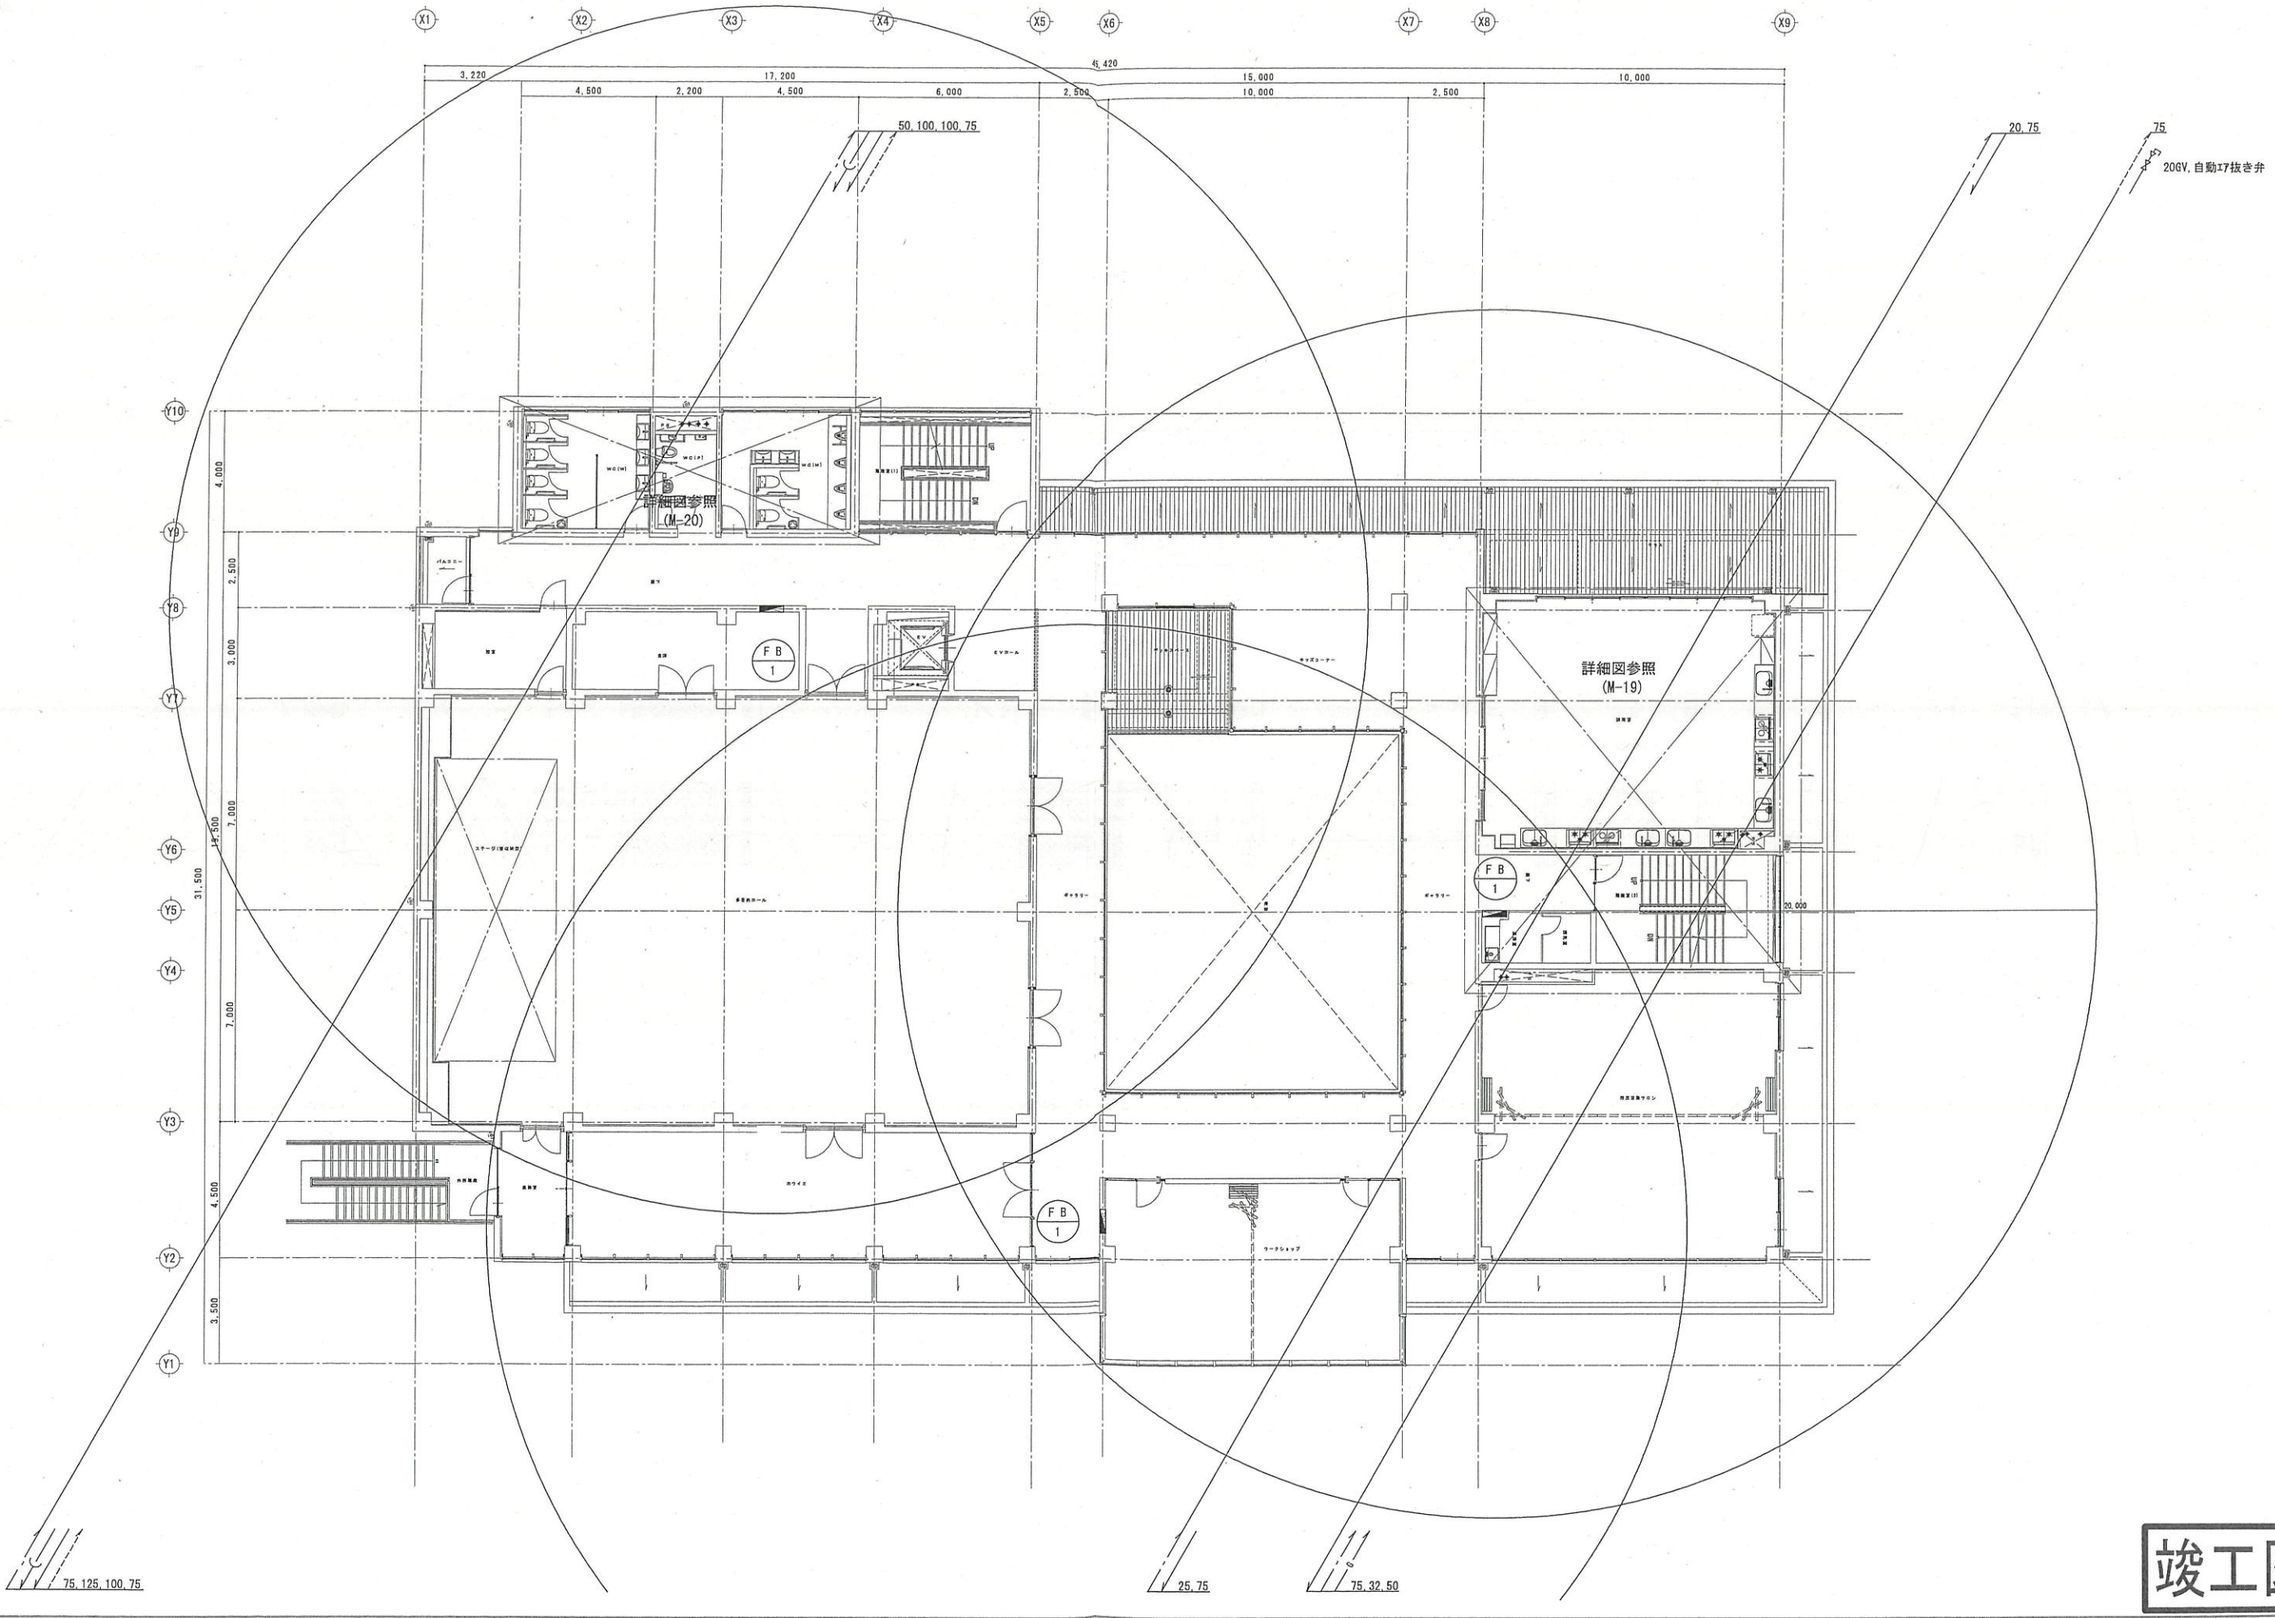


竣工図

発注者 木更津市	有限会社 荒井設計事務所 一級建築士事務所登録 (甲)第1-1411-1970号 一級建築士登録第12127号 荒井裕三	実施番号	フォルダ名	工事名 (仮称)金田地域交流センター新築工事（機械設備）	図面番号 M－14
		担当	日付 H31.1.31	図面名称 2階平面図（給排水）	
		製図	縮尺 S=1:200(A3) S=1:100(A1)		

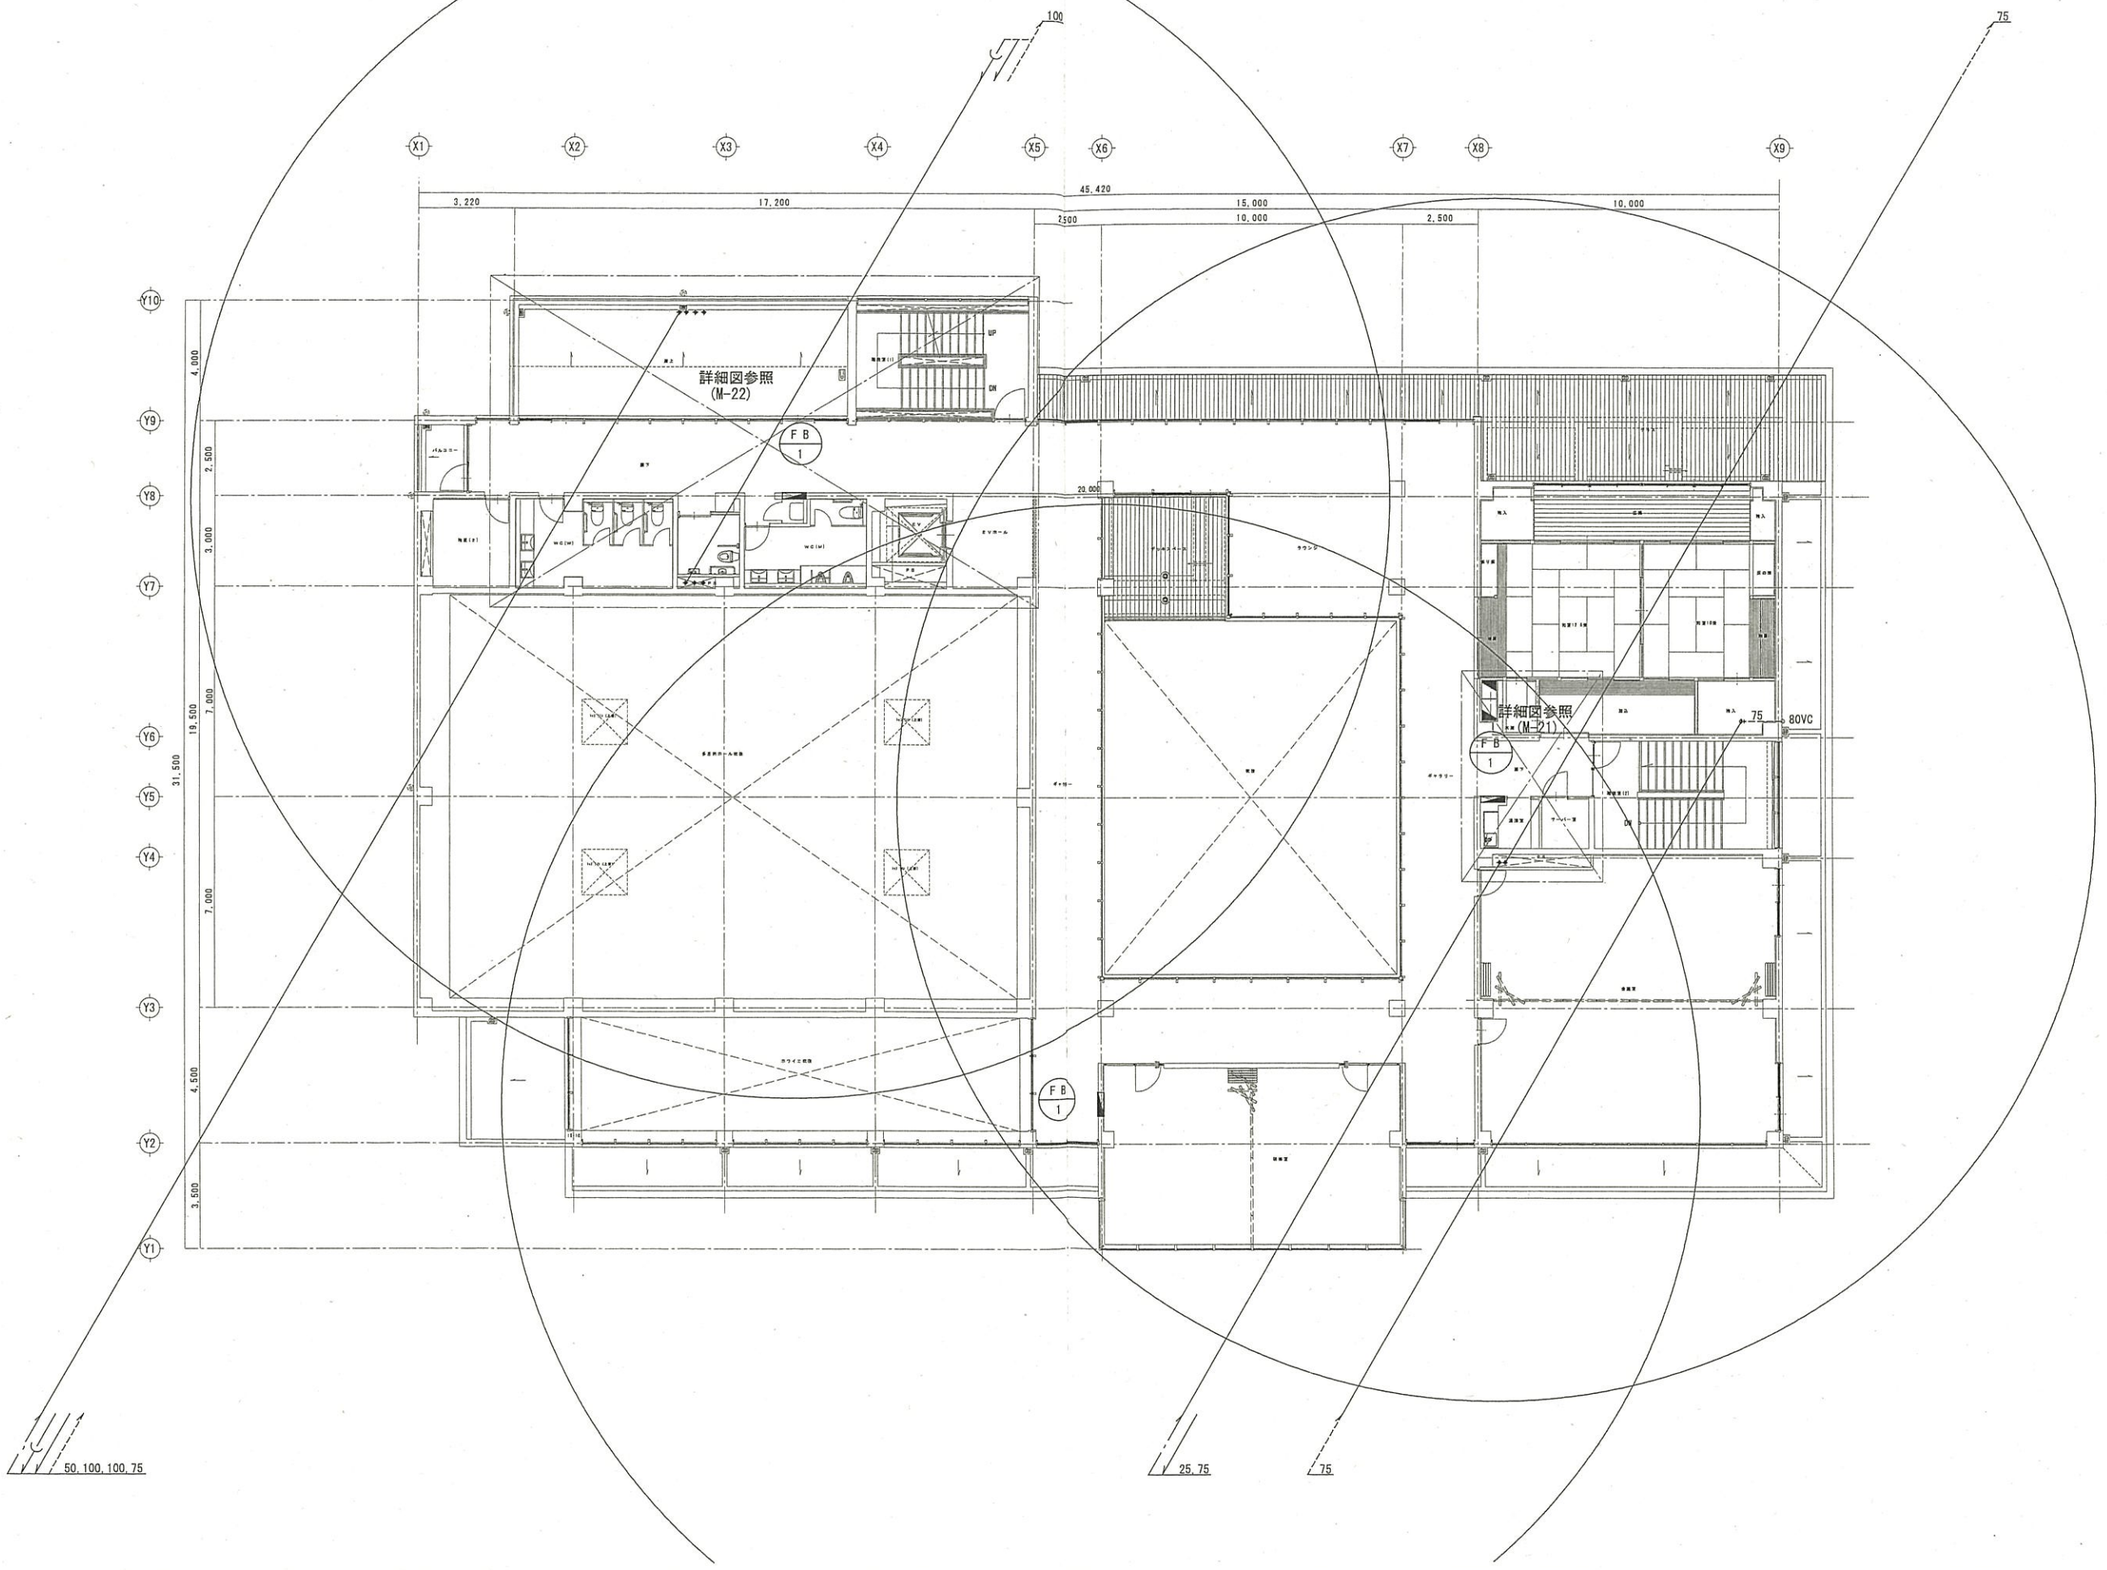

竣工図

発注者 木更津市	有限会社 荒井設計事務所 一級建築士事務所登録 (中)第1-1411-1970号 一級建築士登録第122176号 荒井裕三	実施設計	作成日	工事名 (仮称)金田地域交流センター新築工事（機械設備）	図面番号 M－15
		図面	日付 H31.1.31	図面名称 3階平面図（給排水）	
		製図	縮尺 S=1:200(A3) S=1:100(A1)		

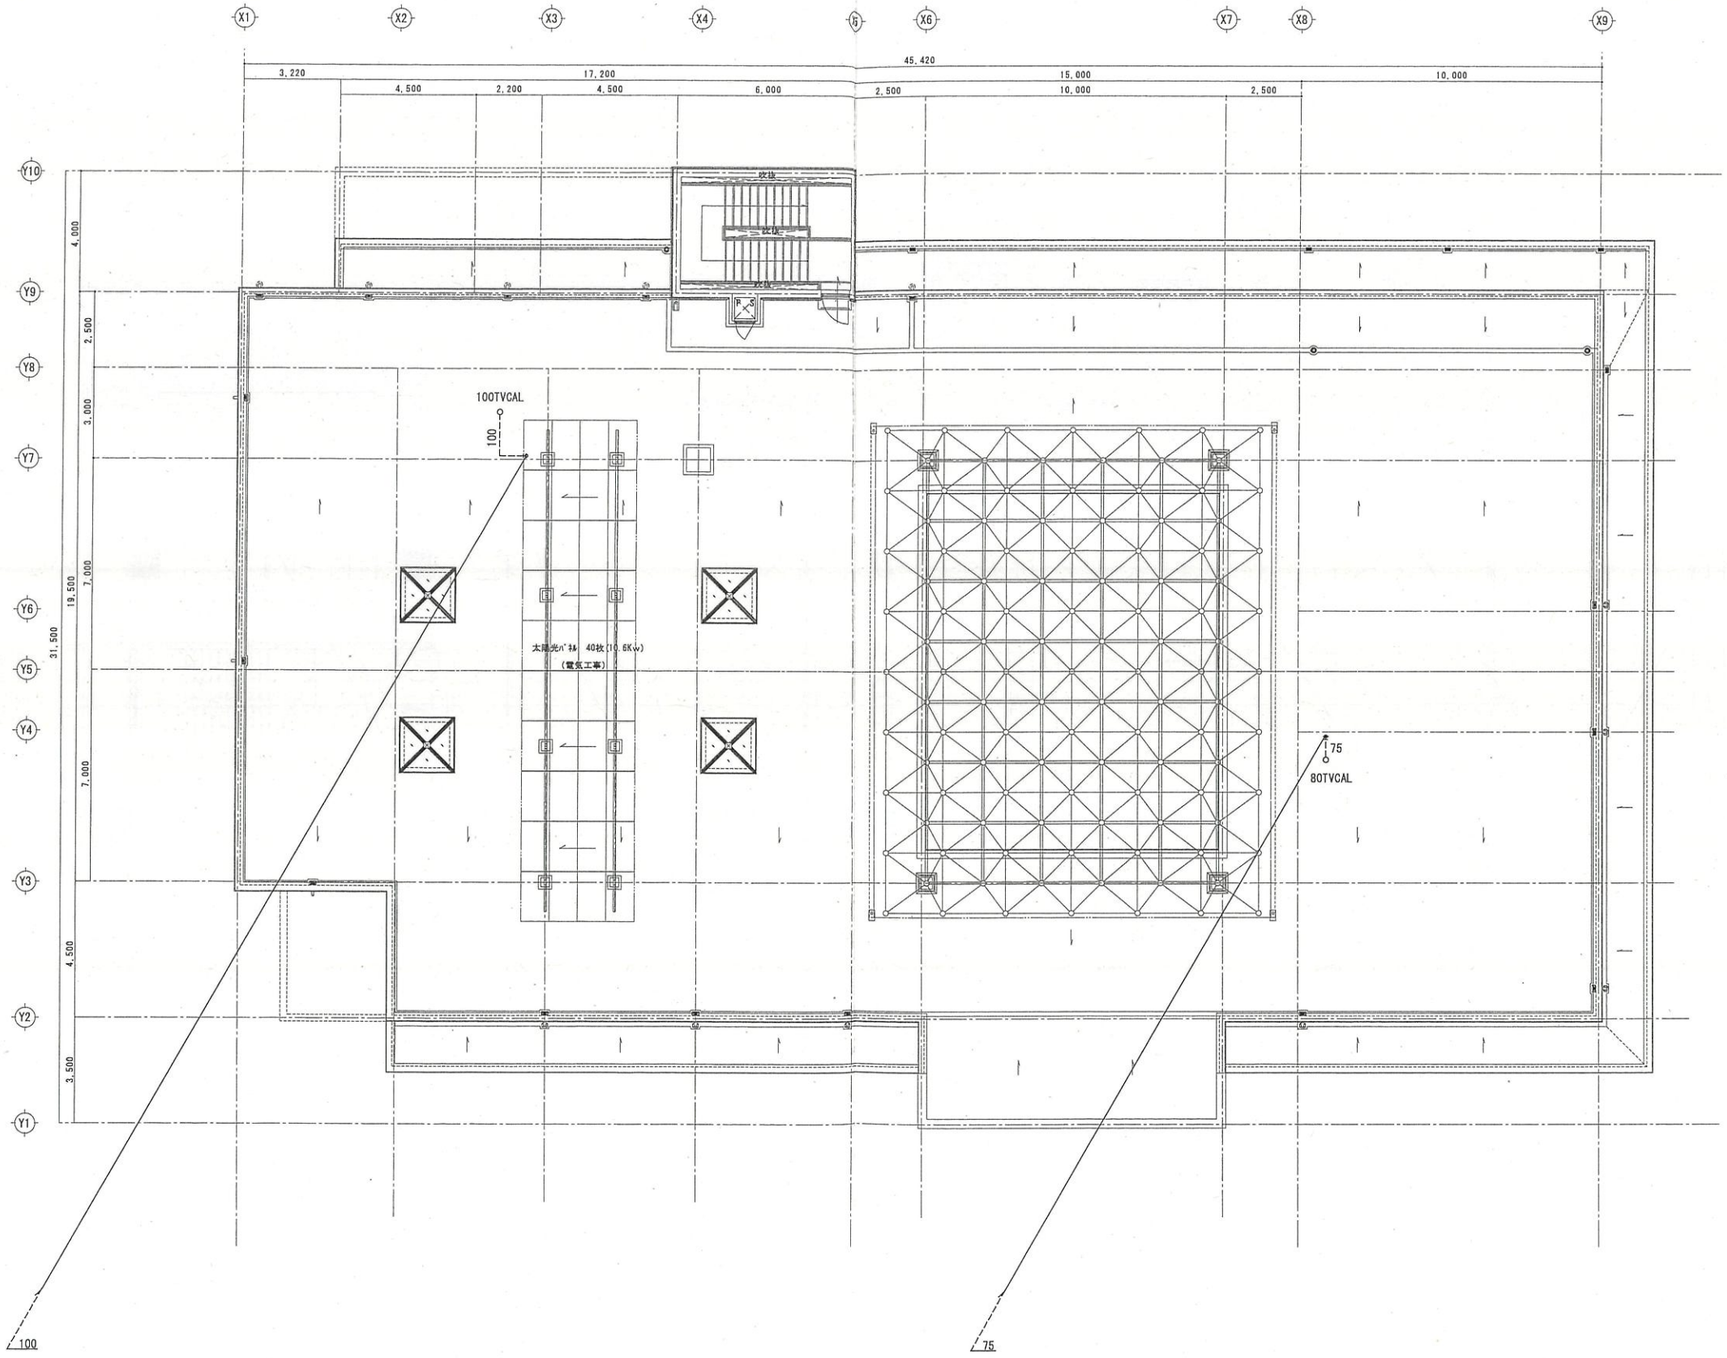

竣工図

発注者 木更津市	有限会社 荒井設計事務所 一級建築士事務所登録 (千)第1-1411-1070号 一級建築士登録第12179号 荒井裕三	原図番号	ファイル名	工事名 (仮称)金田地域交流センター新築工事(機械設備)	図面番号 M−16
		担当	日付 H31.1.31	図面名称 R階平面図(給排水)	
		製図	縮尺 S=1:200(A3) S=1:100(A1)		

以降配置図参照(M-05)

(建築工事) 48

(建築工事) 47

(建築工事) 46

以降平面図参照(M-13)

GHP用GM 一般用GM

32GV(BOX共)

埋設用FJ

COA80

COA100

200V(BOX共)

ドロップ管

ギャラリー

継手下向き

(建築工事) 14

(建築工事) 27

13AV

D-80

20GV(BOX共)

会議室

防災倉庫

倉庫

階段室(2)

物入

行政センター

ロビー

風除室

更衣室

更衣室

WC

印刷室

廊下

通用口

GT 1

UT 1

竣工図

発注者 木更津市	有限会社 荒井設計事務所 一級建築士事務所登録 (中)第1-1411-1070号 一級建築士登録第121279号 荒井裕三	実施番号 / 設計	フォルダ名 / 日付 H31.1.31 / 縮尺 S=1:100(A3) S=1:50(A1)
			工事名 (仮称)金田地域交流センター新築工事(機械設備) / 図面名称 1階給排水詳細図ー1 / 図面番号 M−17

以降平面図参照(M-13)

以降配置図参照(M-05)

50GV(BOX共)

50GV(BOX共)

階段室(1)

EVホール

休憩室

事務室

風除室

ギャラリー

テラス

図書コーナー

廊下

カフェ

倉庫(2)

受変電室

倉庫(1)

通用口

通気立ち上げヶ所
(断面図参照)

以降配置図参照

WC(M)

WC(P)

WC(W)

埋設用FJ

COA80

COA100

EWH
1

13AV

D-80

UT
1

UP

防虫網 100
現地打ち合わせによる

現地打ち合わせによる

トイレ地下ピット

トイレ地下ピット通気断面図 1/50

竣工図

発注者 木更津市	有限会社 荒井設計事務所 一級建築士事務所登録 (手) 第1-1411-1970号 一級建築士登録第121279号 荒井裕三	実施番号 / 担当 / 製図	方位 / 日付 H31.1.31 / 縮尺 S=1:100(A3) S=1:50(A1)
工事名 (仮称)金田地域交流センター新築工事(機械設備)		図面番号 M-18	
図面名称 1階給排水詳細図-2			

給湯リモコン
給湯器用リモコン配線はEM-CEE 1.25ロ-2Cとする。

立下りにドレントラップ

20GV, 自動エア抜き弁

20GV, 25GC

S 50GC
32GV

C0A50

給湯リモコン

障段室(2)

調理室

テラス

市民活動サロン

投乳室

廊下

湯沸室

C0A50

C0A80

20GV

13AV

EWH 1

ギャラリー

1,800 2,500 8,000 4,000 5,000 4,500 3,500

2,080 420 3,000 5,000 3,750 210 1,800

10,000

2,500

2,080 420 3,000 1,000 12,000 1,000 1,900 2,600

1,800 2,500 4,000 5,000 4,500 3,500


竣工図

発注者 木更津市	有限会社 荒井設計事務所 一級建築士事務所登録 (中) 第1-14111-1270号 一級建築士登録第121279号 荒井裕三	実施番号	フォルダ名	工事名 (仮称)金田地域交流センター新築工事（機械設備）	図面番号 M－19
		設計	日付 H31.1.31	図面名称 2階給排水詳細図－1	
		製図	尺度 S=1:100(A3) S=1:50(A1)		

階段室(1)
EVホール
PS
ホワイエ
多目的ホール
倉庫
廊下
WC(M)
WC(P)
WC(W)
COA80
COA100
COA50
50V×2
控室
バルコニー
風除室
外部階段
DN
GHP 1
GHP 2
GHP 3
GHP 4
GHP 5
空調設備工事（防振架台共）
25GV,強化ｶﾞｽﾎｰｽ共×5


竣工図

発注者 木更津市	有限会社 荒井設計事務所 一級建築士事務所登録（伊）第1-1411-1070号 一級建築士登録第12127号 荒井裕三	実施番号	ファイル名	工事名 (仮称)金田地域交流センター新築工事（機械設備）	図面番号 M－20
		校正	日付 H31.1.31	図面名称 2階給排水詳細図－2	
		管理	縮尺 S=1:100(A3) S=1:50(A1)		

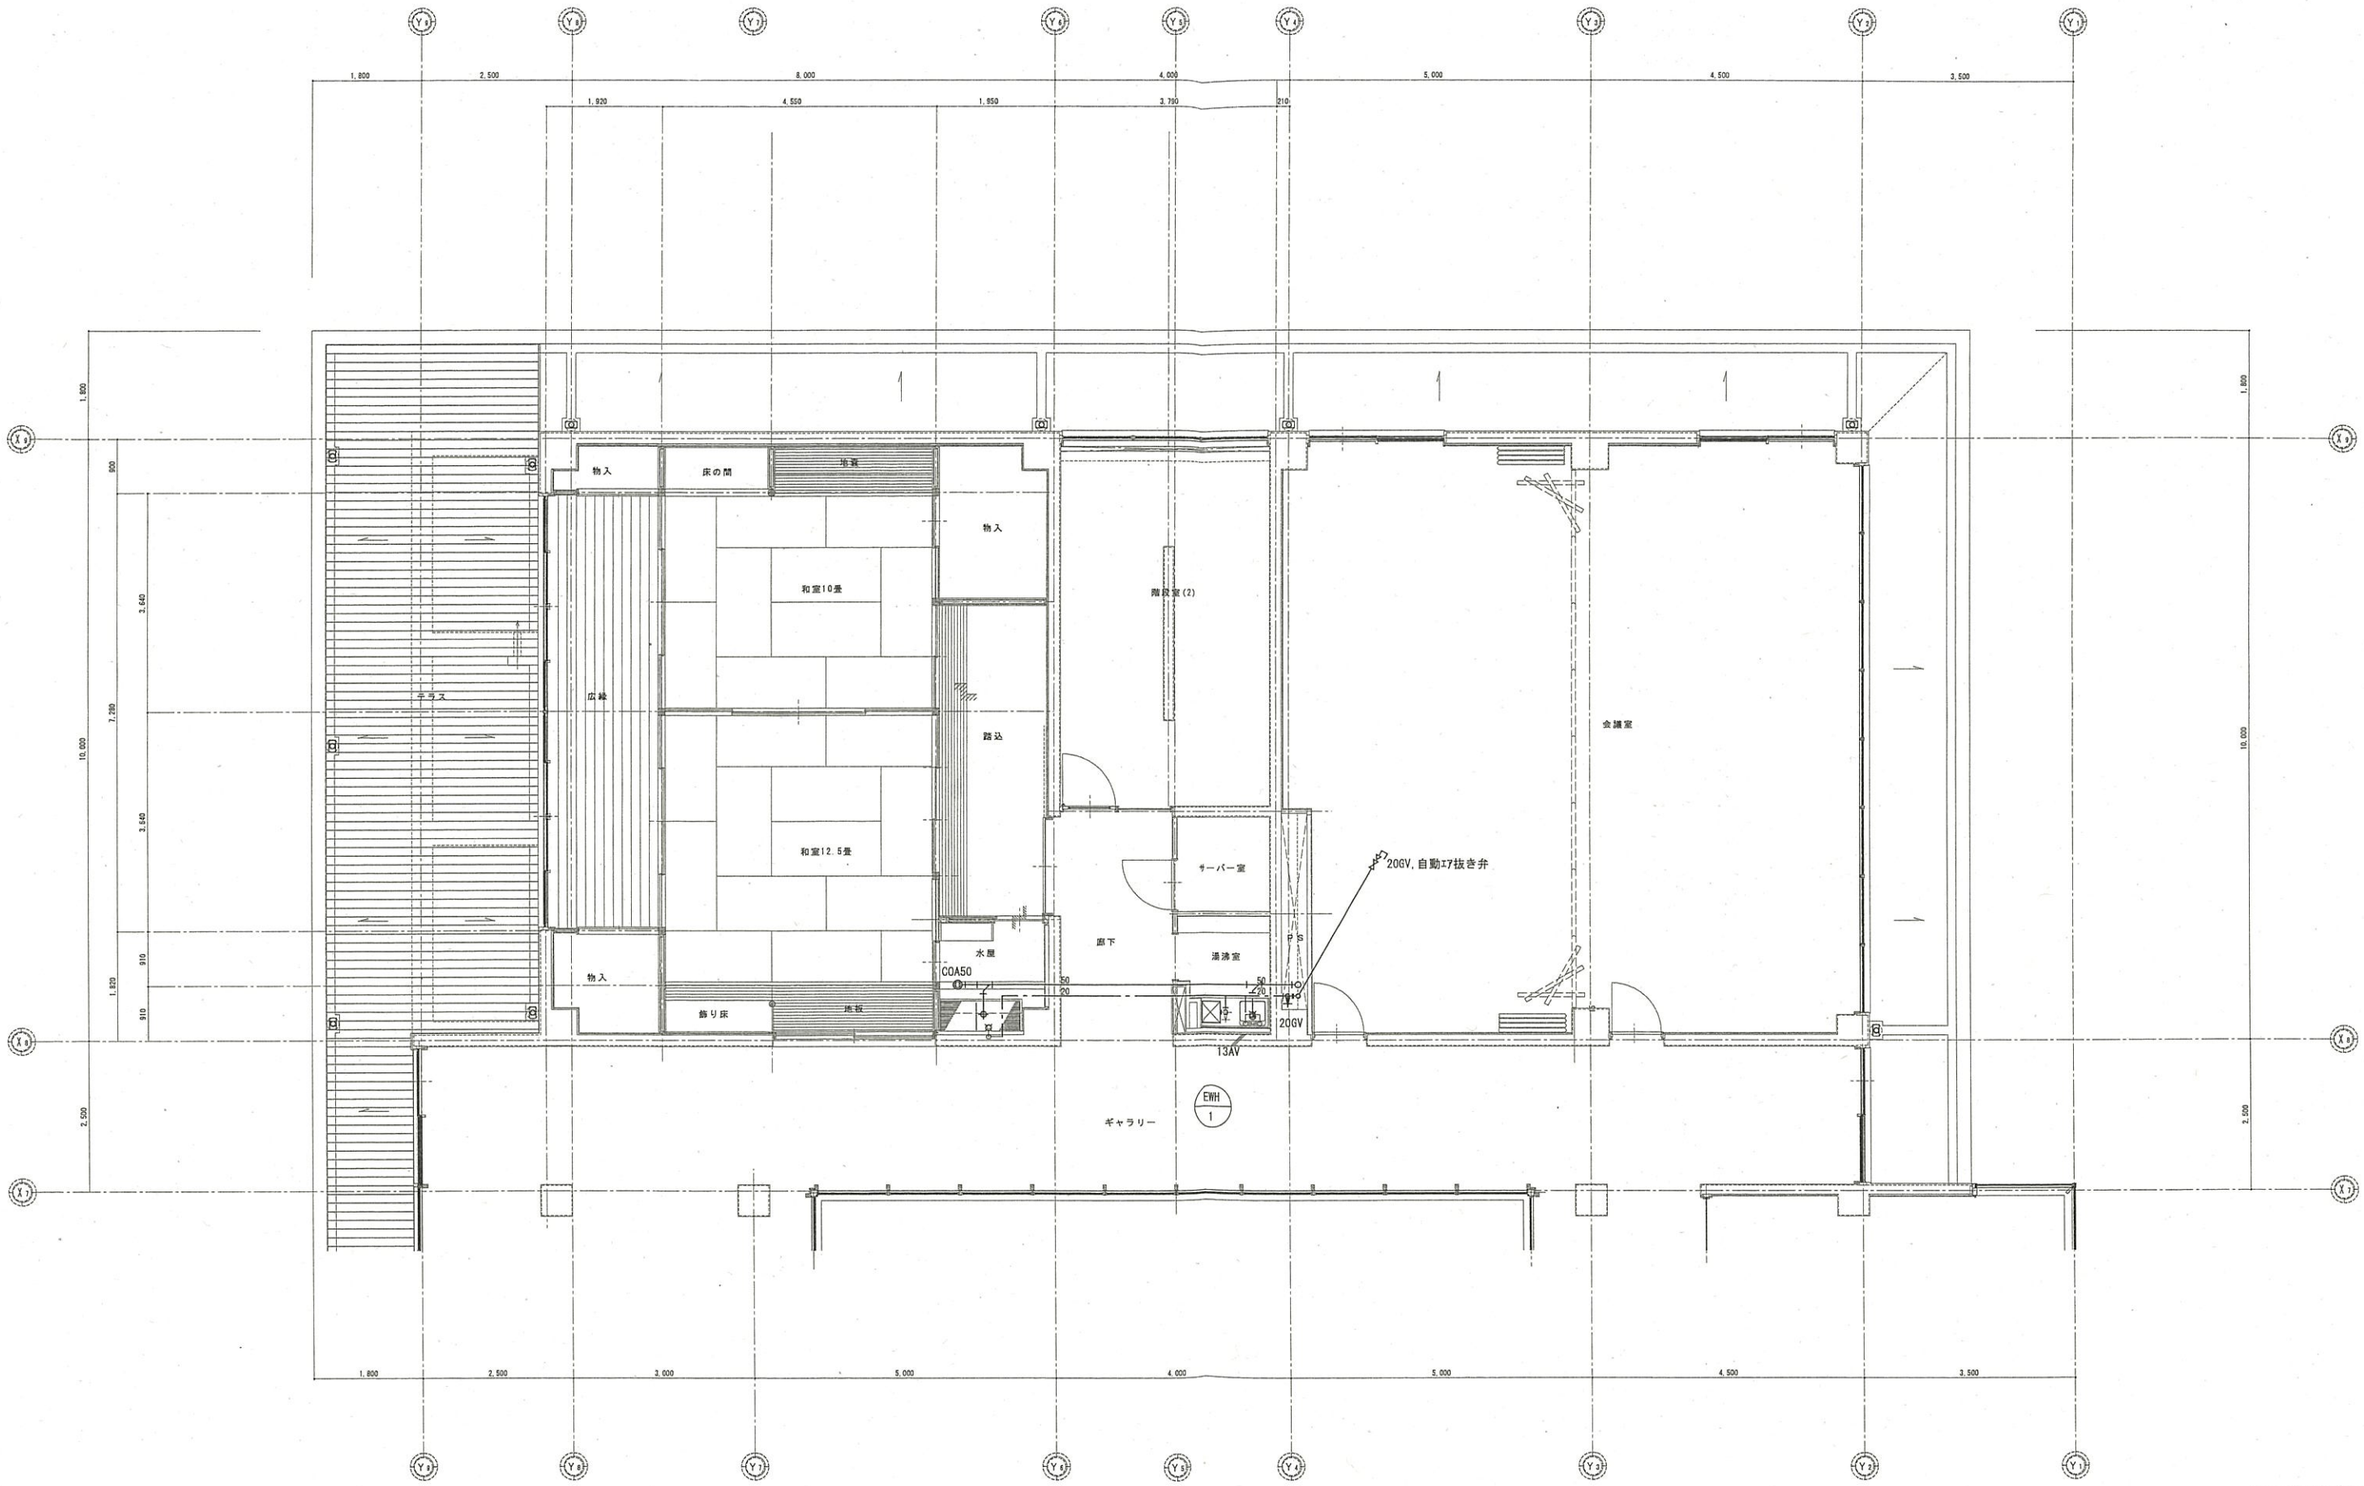


竣工図

発注者 木更津市	有限会社 荒井設計事務所 一級建築士事務所登録 (千)第1-14111-1970号 一級建築士登録第121276号 荒井裕三	実施番号	作成者	工事名 (仮称)金田地域交流センター新築工事（機械設備）	図面番号 M－21
		検図	日付 H31.1.31	図面名称 3階給排水詳細図－1	
		製図	縮尺 S=1:100(A3) S=1:50(A1)		

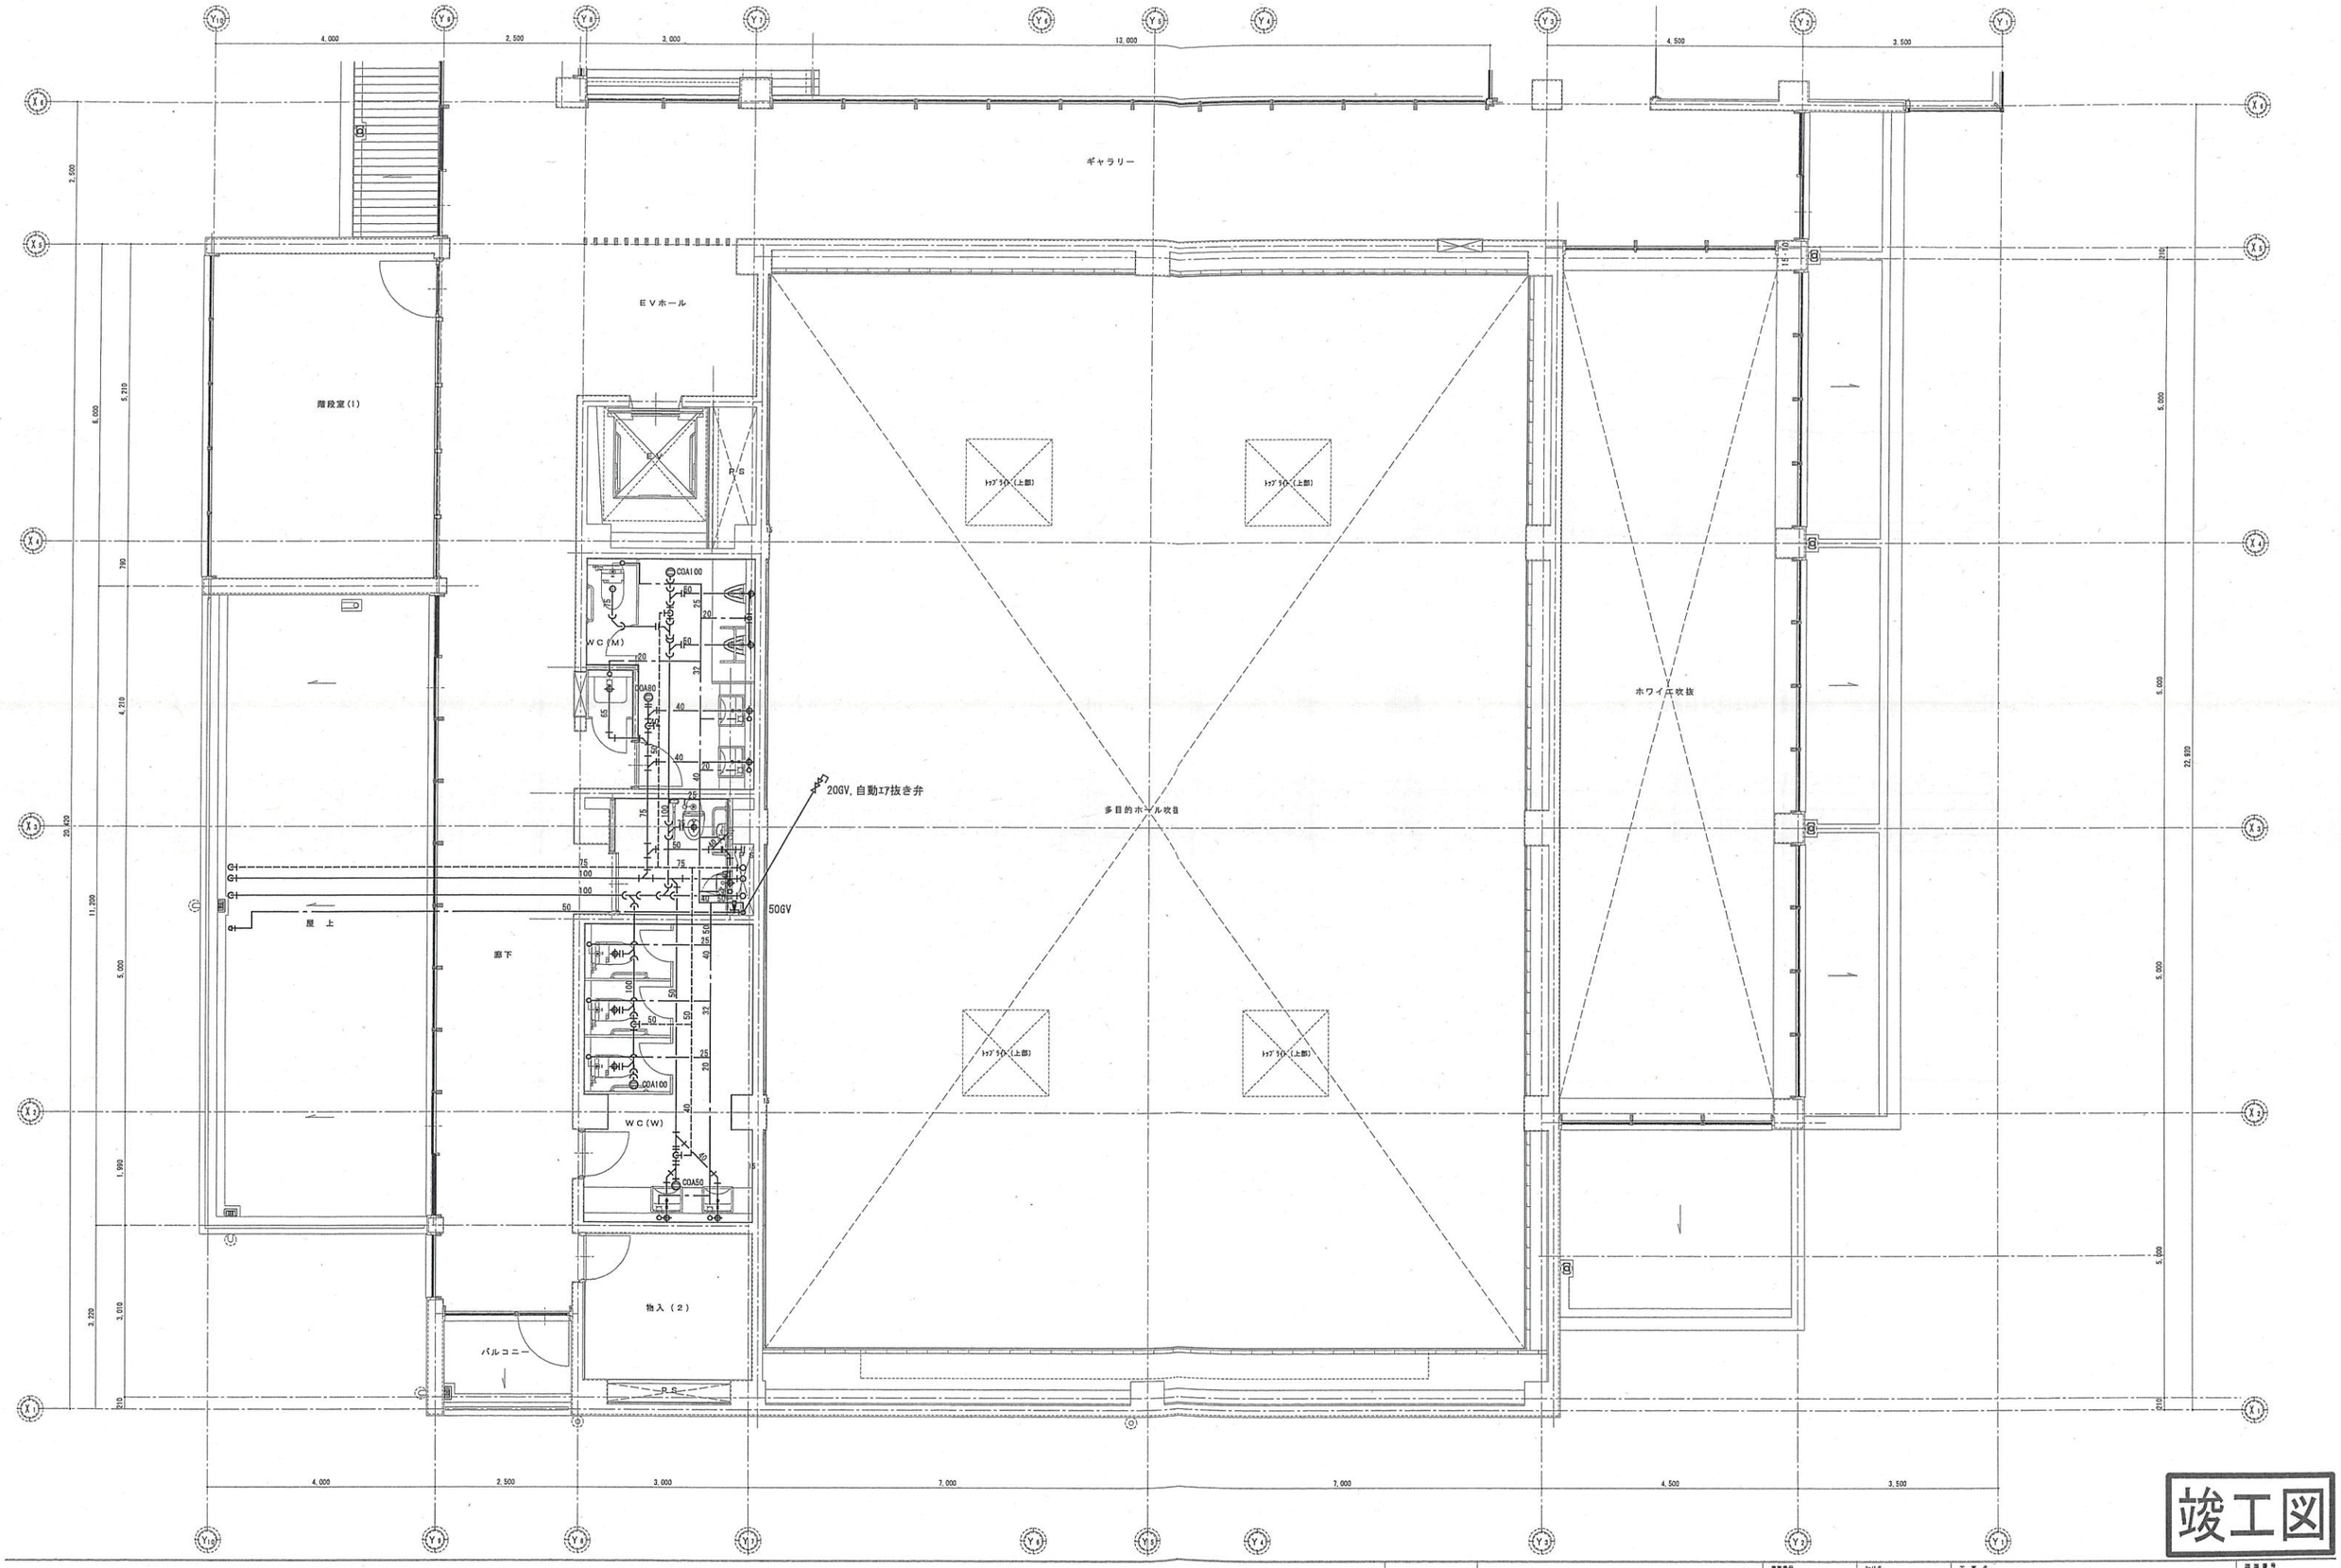


竣工図


発注者 木更津市	有限会社 荒井設計事務所 一級建築士事務所登録（ポ）第1－14111－1070号 一級建築士登録第121270号 荒井 昭三	実施番号 / 担当 / 図面	ファイル名 / 日付 H31.1.31 / 尺度 S=1:100(A3) S=1:50(A1)
工事名 (仮称)金田地域交流センター新築工事（機械設備）			図面番号 M－22
図面名称 3階給排水詳細図－2			

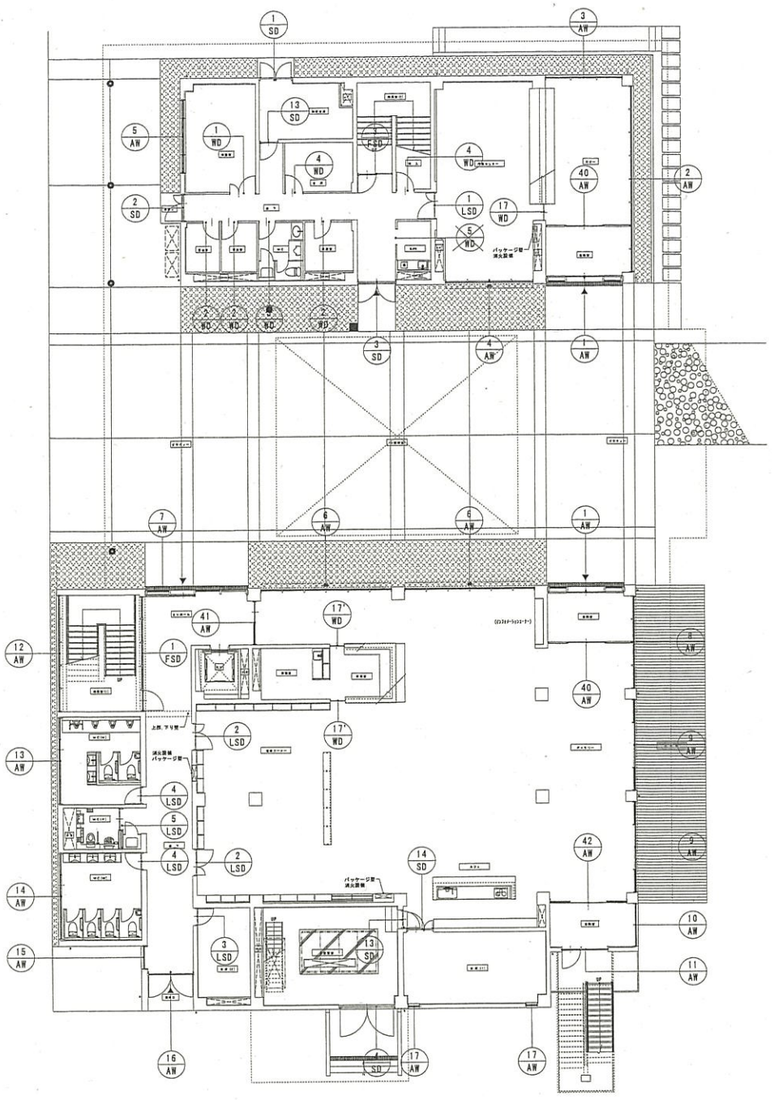


1階 建具キープラン図　　1：150

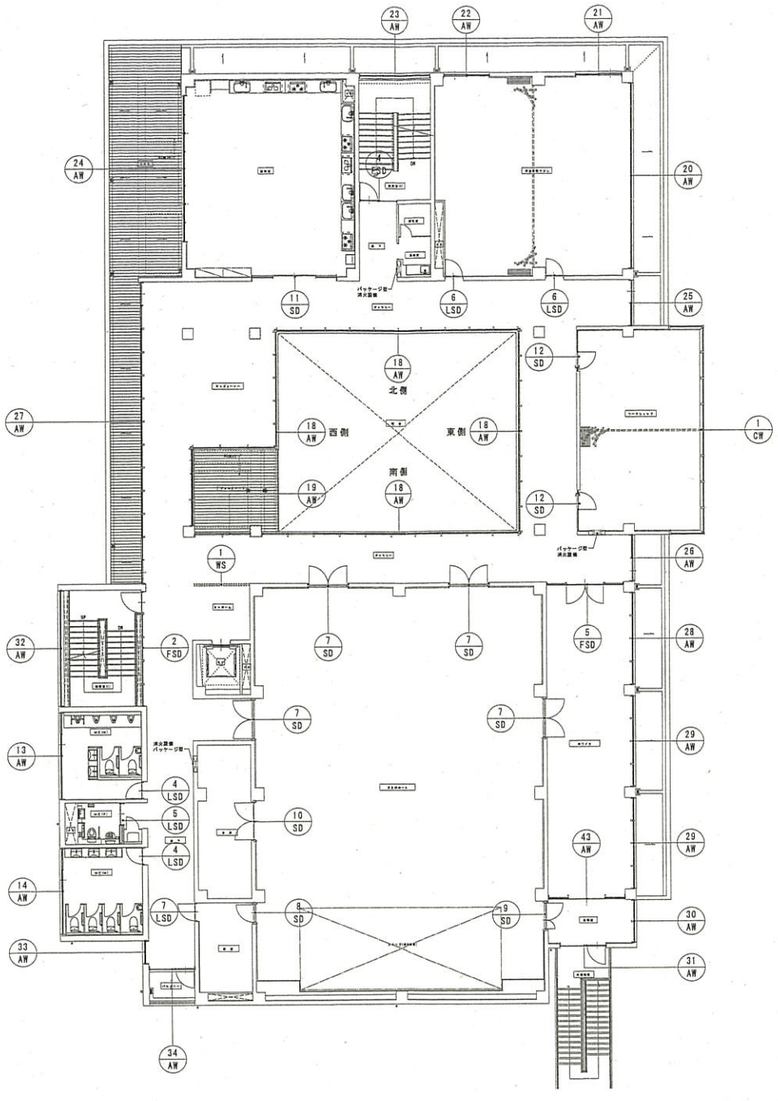


2階 建具キープラン図　　1：150

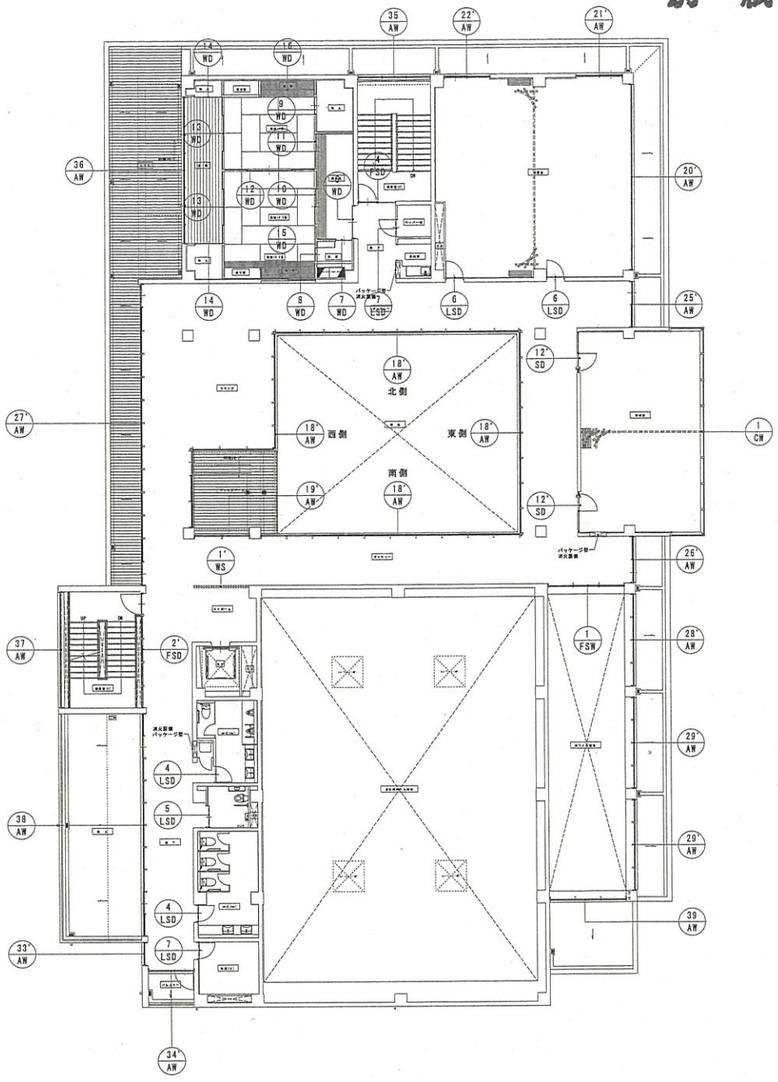

3階 建具キープラン図　　1：150








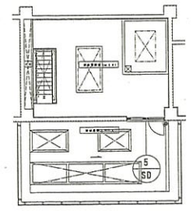











M2階 建具キープラン図　　1：150





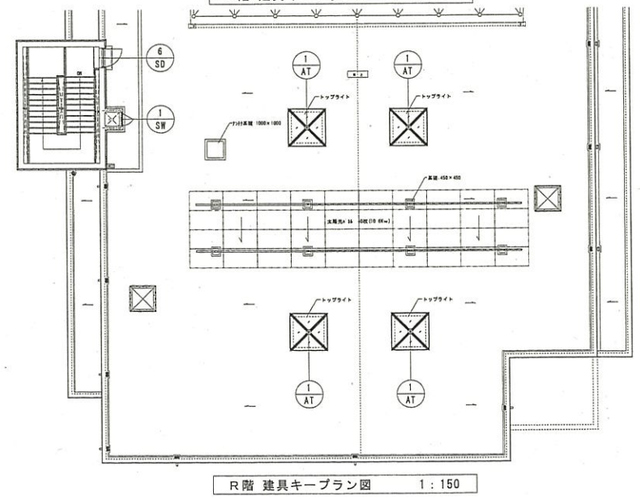










R階 建具キープラン図　　1：150

発注者 木更津市	有限会社 荒井設計事務所 一級建築士事務所登録（ロ）第1－1411－1070号 一級建築士登録第121279号 荒井裕三	設計業務番号	ファイル名	工事名 (仮称)金田地域交流センター新築工事(建築)	図面番号 A－68
		担当	日付 H29.3.24		
		製図	縮尺 S=1:300(A3) S=1:150(A1)	図面名称 建具キープラン図	

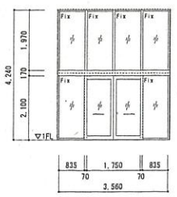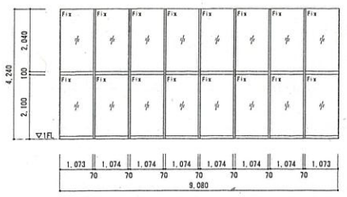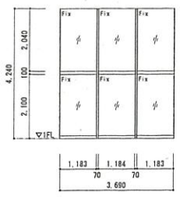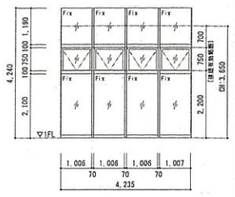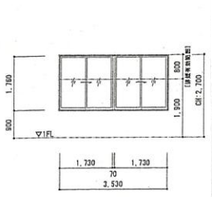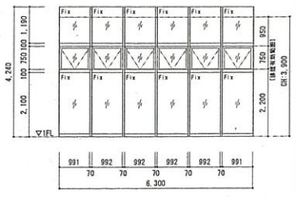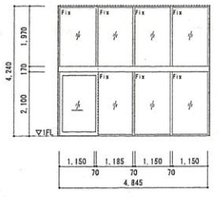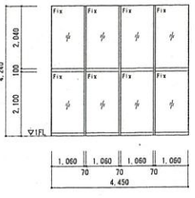建具番号 数量	AW-1 × 2	AW-2 × 1	AW-3 × 1	AW-4 × 1	AW-5 × 1	AW-6 × 2	AW-7 × 1	AW-8 × 1
姿図								
室名	1F：風除室(行政センターゾーン・地域交流センターゾーン)	1F：ロビー	1F：ロビー	1F：行政センター	1F：会議室	1F：ギャラリー	1F：EVホール	1F：ギャラリー
形式	Fix嵌殺・両袖Fix付、引分自動ﾄﾞｱ	Fix窓	Fix窓	Fix嵌殺・排煙外倒し窓付、Fix窓	2連引き違い窓	Fix嵌殺・排煙外倒し窓付、Fix窓	Fix嵌殺・両袖Fix付、片引自動ﾄﾞｱ	Fix窓
材料仕上	7A1押出型材	7A1押出型材	7A1押出型材	7A1押出型材	7A1押出型材	7A1押出型材	7A1押出型材	7A1押出型材
見込	300（Fix200+自動ﾄﾞｱ100）	70（方立：150）	70（方立：150）	70（方立：150）	70	70（方立：150）	300（Fix200+自動ﾄﾞｱ100）	70（方立：150）
硝子	複層ｶﾞﾗｽ：FL5+A8+強化FL5　飛突防止ｼｰﾙ：ｽﾃﾝﾚｽ製 φ30 両面	Low-E複層ｶﾞﾗｽ(遮熱)：Low-E6+A6+強化FL6	複層ｶﾞﾗｽ：FL6+A6+強化FL6	複層ｶﾞﾗｽ：FL5+A8+強化FL5（福開：FL4+A10+強化FL4）	複層ｶﾞﾗｽ：FL5+A8+遮熱強化ｶﾞﾗｽ25	複層ｶﾞﾗｽ：FL5+A8+強化FL5（福開：FL4+A10+強化FL4）	複層ｶﾞﾗｽ：FL5+A8+強化FL5　飛突防止ｼｰﾙ：ｽﾃﾝﾚｽ製 φ30 両面	Low-E複層ｶﾞﾗｽ(遮熱)：Low-E6+A6+強化FL6
金物	ｼﾘﾝﾀﾞｰ錠・ｽﾃﾝﾚｽ製額込引手・ｽﾃﾝﾚｽﾚｰﾙ	–	–	排煙外倒し窓、開閉用ﾍﾟﾚｰﾀｰ	7A1製造型水切 W=110、内部ｱﾙﾐ方ｱﾝｸﾞﾙ	排煙外倒し窓、開閉用ﾍﾟﾚｰﾀｰ	ｼﾘﾝﾀﾞｰ錠・ｽﾃﾝﾚｽ製額込引手・ｽﾃﾝﾚｽﾚｰﾙ	–
特記	停電時解錠装置　外部：排水溝ｸﾞﾚｰﾁﾝｸﾞ 内部：7A1製額縁 25×100、上部捕板 W=230 7A1ﾌﾞﾚｰﾄ(ｱﾙﾐ)2.0 St補強共	外部：下端、防水ﾓﾙﾀﾙ金ｺﾃ押え 内部：7A1製額縁 25×80、上部捕板：ﾀﾋﾞ真成材 25×300 OSC、補強：AW-40取合い方立補強(取付ｱﾝｸﾞﾙ共)	外部：下端、防水ﾓﾙﾀﾙ金ｺﾃ押え 内部：7A1製額縁 25×80、上部捕板：ﾀﾋﾞ真成材 25×300 OSC	外部：下端、防水ﾓﾙﾀﾙ金ｺﾃ押え 内部：7A1製額縁 25×80、上部捕板：ﾀﾋﾞ真成材 25×300 OSC	内部：支製額縁 H 25×110 OSC、ｶｰﾃﾝﾎﾞｯｸｽ H W=120×W=150 OSC 防火設備：EB-9102（施物間、延焼のおそれのある部分） 網戸付	外部：下端、防水ﾓﾙﾀﾙ金ｺﾃ押え 内部：7A1製額縁 25×80、上部捕板：ﾀﾋﾞ真成材 25×300 OSC	停電時解錠装置　外部：排水溝ｸﾞﾚｰﾁﾝｸﾞ 内部：7A1製額縁 25×100、上部捕縁 W=230 7A1ﾌﾞﾚｰﾄ(ｱﾙﾐ)2.0 St補強共	内部：7A1製額縁 25×80、上部捕板：ﾀﾋﾞ真成材 25×300 OSC、補強：AW-40取合い方立補強(取付ｱﾝｸﾞﾙ共)

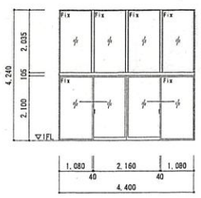
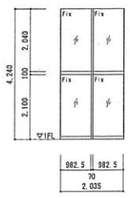
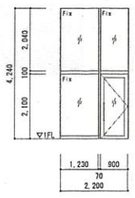
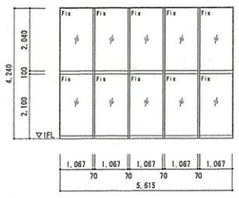
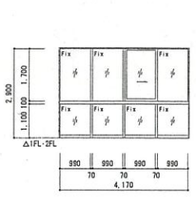
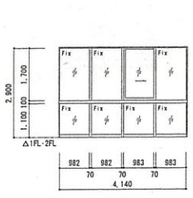
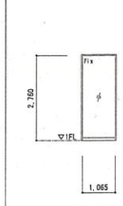
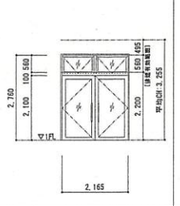
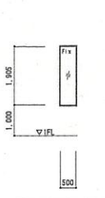
建具番号 数量	AW-9 × 2	AW-10 × 1	AW-11 × 1	AW-12 × 1	AW-13 × 2	AW-14 × 2	AW-15 × 1	AW-16 × 1	AW-17 × 2
姿図									
室名	1F：ギャラリー	1F：風除室(外部階段側)	1F：風除室(外部階段側)	1F：階段室(1)	1F・2F：WC(M)	1F・2F：WC(F)	1F：廊下(通用口側)	1F：廊下(通用口側)	1F：倉庫(1)
形式	引分けﾄﾞｱ・Fix窓	Fix窓	片開きﾄﾞｱ・Fix窓	Fix窓	一部片引き、Fix窓	一部片引き、Fix窓	Fix窓	排煙外倒し嵌開付、両開きﾄﾞｱ	Fix窓
材料仕上	7A1押出型材	7A1押出型材	7A1押出型材	7A1押出型材	7A1押出型材	7A1押出型材	7A1押出型材	7A1押出型材	7A1押出型材
見込	70	70（方立：150）	70（方立：150）	70（方立：150）	70	70	70	70	70
硝子	Low-E複層ｶﾞﾗｽ(遮熱)：Low-E6+A6+強化FL6	Low-E複層ｶﾞﾗｽ(遮熱)：Low-E6+A6+強化FL6	複層ｶﾞﾗｽ：FL6+A6+強化FL6	Low-E複層ｶﾞﾗｽ(遮熱)：Low-E6+A6+強化FL6	複層ｶﾞﾗｽ：FL5(目隠しﾌｨﾙﾑ)加圧部はﾄﾚﾝﾁｺﾞﾗｽ5+A8+耐熱強化ｶﾞﾗｽ5	複層ｶﾞﾗｽ：FL5(目隠しﾌｨﾙﾑ)加圧部はﾄﾚﾝﾁｺﾞﾗｽ5+A8+耐熱強化ｶﾞﾗｽ5	Low-E複層ｶﾞﾗｽ(遮熱)：Low-E6+A12+耐熱強化ｶﾞﾗｽ5	複層ｶﾞﾗｽ：FL5+A8+耐熱強化ｶﾞﾗｽ5	型板強化4
金物	7A1製造型水切 W=110 ｽﾃﾝﾚｽ下枠	7A1製造型水切 W=110	ｼﾘﾝﾀﾞｰ錠・ｽﾃﾝﾚｽﾌｧﾝﾄﾞﾙ・ｽﾃﾝﾚｽ下枠・ﾄﾞｱｸﾛｰｻﾞｰ	7A1製造型水切 W=110	引違金物一式 7A1製造型水切 W=110	引違金物一式 7A1製造型水切 W=110	7A1製造型水切 W=110	排煙外倒し窓、開閉用ﾍﾟﾚｰﾀｰ ｼﾘﾝﾀﾞｰ錠・ｽﾃﾝﾚｽﾌｧﾝﾄﾞﾙ・ｽﾃﾝﾚｽ下枠・ﾄﾞｱｸﾛｰｻﾞｰ	7A1製造型水切 W=110
特記	内部：7A1製額縁 25×80、上部捕板：ﾀﾋﾞ真成材 25×300 OSC	内部：7A1製額縁 25×80、上部捕板：ﾀﾋﾞ真成材 25×300 OSC	内部：7A1製額縁 25×110、上部捕板：ﾀﾋﾞ真成材 25×300 OSC	内部：7A1製3方額縁 25×80	防火設備：EB-9101・9102（竪穴区画開口部とのｽﾊﾟﾝﾄﾞﾚﾙ） 内部：7A1製3方額縁 25×100 網戸付	防火設備：EB-9101・9102（施物間、延焼のおそれのある部分） 内部：7A1製3方額縁 25×100 網戸付	防火設備：EB-9101 （施物間、延焼のおそれのある部分） 内部：7A1製3方額縁 25×140	防火設備：EB-9107 （施物間、延焼のおそれのある部分） 内部：7A1製4方額縁 25×100	内部：7A1製4方額縁 25×100

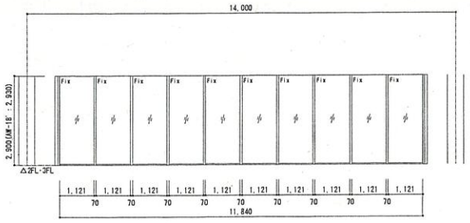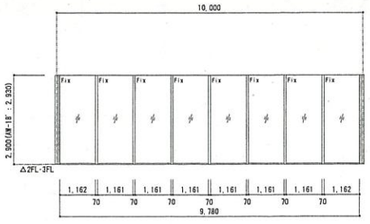
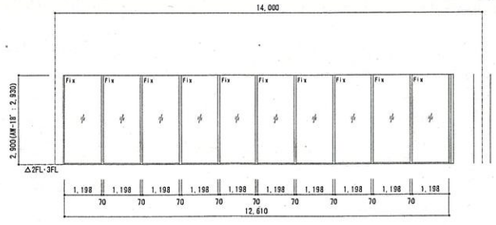
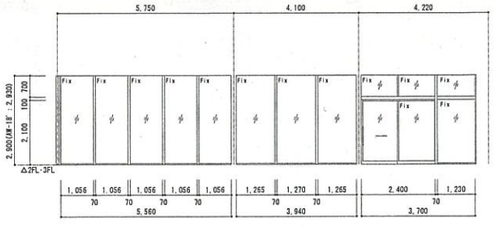
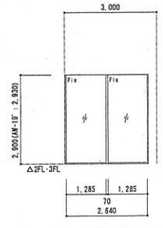
建具番号 数量	AW-18 × 1　AW-18' × 1　北側	東側	南側	西側	AW-19 × 1　AW-19' × 1
姿図					
室名	2F：ギャラリー・キッズスペース / 3F：ギャラリー・ラウンジ				2F・3F：ギャラリー
形式	Fix窓　北西側のみ一部、Fix嵌殺付、外動片引き戸				Fix窓
材料仕上	7A1押出型材				7A1押出型材
見込	70				70
硝子	Fixスクリーン：複層ｶﾞﾗｽ：FL6+A12+強化FL6 / 外動片引き戸+Fix、嵌開Fix：複層ｶﾞﾗｽ：FL5+A6+強化FL5				複層ｶﾞﾗｽ：FL6+A12+強化FL6
金物	Fixスクリーン：7A1製深型水切 W=110、内部木製方立留付ｱﾝｸﾞﾙ 外動片引戸：ｼﾘﾝﾀﾞｰ錠・ｽﾃﾝﾚｽ引手・7A1製造型水切 W=110				7A1製深型水切 W=110、内部木製方立留付ｱﾝｸﾞﾙ
特記	内部：木製3方額縁 ﾀﾋﾞ真成材 35×100 OSC 木製方立：ﾀﾋﾞ真成材 60×100 OSC(ｺｰﾅｰ方立化粧共)　ｶｰﾃﾝﾎﾞｯｸｽ：ﾀﾋﾞ真成材 H=125×W=120 OSC				内部：木製3方額縁 ﾀﾋﾞ真成材 35×100 OSC 木製方立：ﾀﾋﾞ真成材 60×100 OSC　ｶｰﾃﾝﾎﾞｯｸｽ：ﾀﾋﾞ真成材 H=125×W=120 OSC

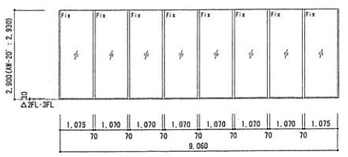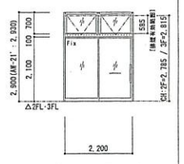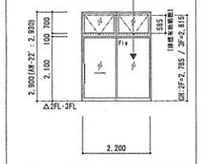
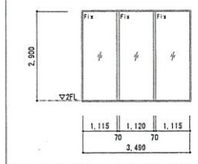
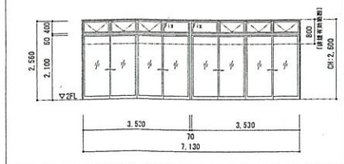
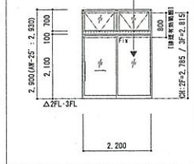
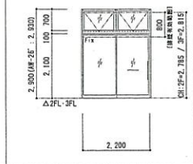
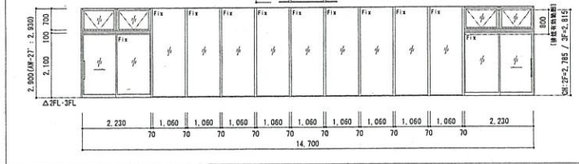
建具番号 数量	AW-20 × 1　AW-20' × 1	AW-21 × 1　AW-21' × 1	AW-22 × 1　AW-22' × 1	AW-23 × 1	AW-24 × 1	AW-25 × 1　AW-25' × 1	AW-26 × 1　AW-26' × 1	AW-27 × 1　AW-27' × 1
姿図								
室名	2F：市民活動サロン / 3F：会議室	2F：市民活動サロン / 3F：会議室	2F：市民活動サロン / 3F：会議室	2F：階段室(2)	2F：踊場室	2F・3F：ギャラリー	2F・3F：ギャラリー	2F・3F：ギャラリー
形式	Fix窓	排煙外倒し嵌開付、外動片引き戸+Fix	排煙外倒し嵌開付、外動片引き戸+Fix	Fix窓	排煙外倒し嵌開・Fix付、4枚引違い2連窓	排煙外倒し嵌開付、外動片引き戸+Fix	排煙外倒し嵌開付、外動片引き戸+Fix	Fix窓・排煙外倒し嵌開付き、外動片引き戸+Fix
材料仕上	7A1押出型材	7A1押出型材	7A1押出型材	7A1押出型材	7A1押出型材	7A1押出型材	7A1押出型材	7A1押出型材
見込	70	70	70	70	70	70	70	70
硝子	Low-E複層ｶﾞﾗｽ(遮熱)：Low-E6+A12+強化FL8	複層ｶﾞﾗｽ：FL5+A8+強化FL5	複層ｶﾞﾗｽ：FL5+A8+耐熱強化ｶﾞﾗｽ5	複層ｶﾞﾗｽ：FL5+A12+耐熱強化ｶﾞﾗｽ8	複層ｶﾞﾗｽ：FL5+A8+耐熱強化ｶﾞﾗｽ5	Low-E複層ｶﾞﾗｽ(遮熱)：Low-E6+A6+強化FL5	Low-E複層ｶﾞﾗｽ(遮熱)：Low-E6+A12+耐熱強化ｶﾞﾗｽ5	Fixスクリーン：Low-E複層ｶﾞﾗｽ(遮熱)：Low-E6+A12+強化FL8 / 外動片引き戸+Fix、嵌開→Low-E複層ｶﾞﾗｽ(遮熱)：Low-E5+A6+強化FL5
金物	7A1製深型水切 W=110	排煙外倒し窓、開閉用ﾍﾟﾚｰﾀｰ ｼﾘﾝﾀﾞｰ錠・ｽﾃﾝﾚｽ引手・7A1製造型水切 W=110	排煙外倒し窓、開閉用ﾍﾟﾚｰﾀｰ ｼﾘﾝﾀﾞｰ錠・ｽﾃﾝﾚｽ引手・7A1製造型水切 W=110	内部：木製方額縁 ﾀﾋﾞ真成材 35×100 OSC 防火設備：EB-9101（施物間、延焼のおそれのある部分）	排煙外倒し窓、開閉用ﾍﾟﾚｰﾀｰ 7A1製造型水切 W=110	排煙外倒し窓、開閉用ﾍﾟﾚｰﾀｰ ｼﾘﾝﾀﾞｰ錠・ｽﾃﾝﾚｽ引手・7A1製造型水切 W=110	排煙外倒し窓、開閉用ﾍﾟﾚｰﾀｰ ｼﾘﾝﾀﾞｰ錠・ｽﾃﾝﾚｽ引手・7A1製造型水切 W=110	Fixスクリーン：7A1製深型水切 W=110、内部木製方立留付ｱﾝｸﾞﾙ　排煙外倒し窓、開閉用ﾍﾟﾚｰﾀｰ 外動片引戸：ｼﾘﾝﾀﾞｰ錠・ｽﾃﾝﾚｽ引手・7A1製造型水切 W=110
特記	内部：木製3方額縁 ﾀﾋﾞ真成材 35×100 OSC ｶｰﾃﾝﾎﾞｯｸｽ：ﾀﾋﾞ真成材 H=125×W=120 OSC	内部：木製3方額縁 ﾀﾋﾞ真成材 35×105 OSC ｶｰﾃﾝﾎﾞｯｸｽ：ﾀﾋﾞ真成材 H=125×W=120 OSC	内部：木製3方額縁 ﾀﾋﾞ真成材 35×105 OSC ｶｰﾃﾝﾎﾞｯｸｽ：ﾀﾋﾞ真成材 H=125×W=120 OSC 防火設備：EB-9102・9107（施物間、延焼のおそれのある部分）	内部：木製3方額縁 ﾀﾋﾞ真成材 35×100 OSC 防火設備：EB-9101（施物間、延焼のおそれのある部分）	内部：木製3方額縁 ﾀﾋﾞ真成材 25×105 OSC 網戸付(引違いのみ) 防火設備：EB-9101・9102・9107（施物間、延焼のおそれのある部分）	内部：木製3方額縁 ﾀﾋﾞ真成材 35×100 OSC ｶｰﾃﾝﾎﾞｯｸｽ：ﾀﾋﾞ真成材 H=125×W=120 OSC	内部：木製3方額縁 ﾀﾋﾞ真成材 35×100 OSC ｶｰﾃﾝﾎﾞｯｸｽ：ﾀﾋﾞ真成材 H=125×W=120 OSC	内部：木製3方額縁 ﾀﾋﾞ真成材 35×100 OSC 木製方立：ﾀﾋﾞ真成材 60×100 OSC　ｶｰﾃﾝﾎﾞｯｸｽ：ﾀﾋﾞ真成材 H=125×W=120 OSC

防火設備の仕様は、上記の例示仕様・認定番号 又は同等以上の製品とする。


発注者	有限会社 荒井設計事務所	実施番号	方付名	工事名	図面番号
木更津市	一級建築士事務所登録（千）第1-1411-1970号 一級建築士登録第121279号　荒井雅三	図面	日付 H29.3.24	(仮称)金田地域交流センター新築工事(建築)	A－69
		製図	縮尺 S=1:200(A3) S=1:100(A1)	図面名称 建具表（1）	

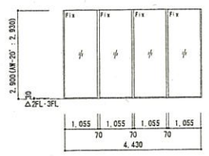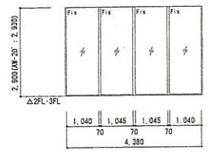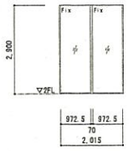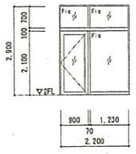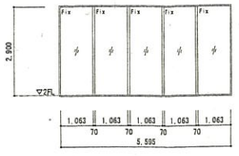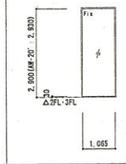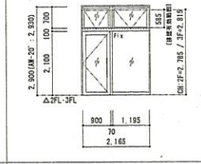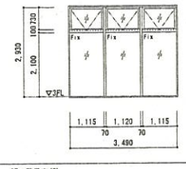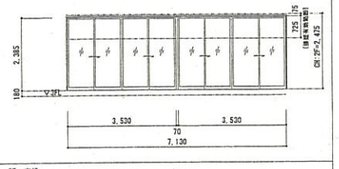建具番号 数量	(28 AW) × 1	(28' AW) × 1	(29 AW) × 2	(29' AW) × 2	(30 AW) × 1	(31 AW) × 1	(32 AW) × 1	(33 AW) × 1	(33' AW) × 1	(34 AW) × 1	(34' AW) × 1	(35 AW) × 1	(36 AW) × 1
姿図													
室名	2F：ホワイエ / 3F：ホワイエ吹抜		2F：ホワイエ / 3F：ホワイエ吹抜		2F：展示室(外部階段側)	2F：展示室(外部階段側)	2F：階段室(1)	2F・3F：廊下		2F・3F：廊下		3F：階段室(2)	3F：広縁
形式	Fix窓		Fix窓		Fix窓	片開きﾄﾞｱ・Fix窓	Fix窓	Fix窓		腰壁外倒し横開付、Fix・片開きﾄﾞｱ		腰壁外倒し横開付、Fix窓	4枚引違い2連窓
材料 仕上	ｱﾙﾐ押出型材		ｱﾙﾐ押出型材		ｱﾙﾐ押出型材	ｱﾙﾐ押出型材	ｱﾙﾐ押出型材	ｱﾙﾐ押出型材		ｱﾙﾐ押出型材		ｱﾙﾐ押出型材	ｱﾙﾐ押出型材
見込	70		70		70	70	70	70		70		70	70
硝子	Low-E複層ｶﾞﾗｽ(遮熱)：Low-E6+A12+強化FL8		Low-E複層ｶﾞﾗｽ(遮熱)：Low-E6+A12+強化FL8		Low-E複層ｶﾞﾗｽ(遮熱)：Low-E6+A12+強化FL8	複層ｶﾞﾗｽ：FL6+A6+強化FL6	Low-E複層ｶﾞﾗｽ(遮熱)：Low-E6+A12+強化FL8	Low-E複層ｶﾞﾗｽ(遮熱)：Low-E6+A12+強化FL8		複層ｶﾞﾗｽ：FL5+A8+耐熱強化ｶﾞﾗｽ25		複層ｶﾞﾗｽ：FL5+A8+耐熱強化ｶﾞﾗｽ25	複層ｶﾞﾗｽ：FL5+A8+耐熱強化ｶﾞﾗｽ25
金物	ｱﾙﾐ製深型水切 W=110、内部木製方立留付ﾌﾞﾗｹｯﾄ		ｱﾙﾐ製深型水切 W=110、内部木製方立留付ﾌﾞﾗｹｯﾄ		ｱﾙﾐ製深型水切 W=110、内部木製方立留付ﾌﾞﾗｹｯﾄ	ｼﾘﾝﾀﾞｰ錠・ｽﾃﾝﾚｽﾊﾝﾄﾞﾙ・ｽﾃﾝﾚｽ下枠・ﾄﾞｱｸﾛｰｻﾞｰ	ｱﾙﾐ製深型水切 W=110	ｱﾙﾐ製深型水切 W=110	内部：木製3方額縁 ｵﾚ集成材 35×110 OSC	腰壁外倒し窓、開閉用ﾍﾞﾚｰﾀｰ、ｱﾙﾐ製深型水切 W=110		腰壁外倒し窓、開閉用ﾍﾞﾚｰﾀｰ、ｱﾙﾐ製深型水切 W=110	ｱﾙﾐ製深型水切 W=110
特記	内部：木製3方額縁 ｵﾚ集成材 35×100 OSC 木製方立：ｵﾚ集成材 60×100 OSC AW-2Fのみ、ﾕﾆﾊﾞｰｻﾙﾄﾗｽ：ｵﾚ集成材 H=125×W=120 OSC		内部：木製3方額縁 ｵﾚ集成材 35×100 OSC 木製方立：ｵﾚ集成材 60×100 OSC AW-2Fのみ、ﾕﾆﾊﾞｰｻﾙﾄﾗｽ：ｵﾚ集成材 H=125×W=120 OSC		内部：木製3方額縁 ｵﾚ集成材 35×100 OSC 木製方立：ｵﾚ集成材 60×100 OSC		内部：木製4方額縁 ｵﾚ集成材 35×100 OSC	内部：木製4方額縁 ｵﾚ集成材 35×100 OSC ﾕﾆﾊﾞｰｻﾙﾄﾗｽ：ｵﾚ集成材 H=125×W=120 OSC 防火設置：EB-9101・9107（建物開、延焼のおそれのある部分）		内部：木製4方額縁 ｵﾚ集成材 35×100 OSC ﾕﾆﾊﾞｰｻﾙﾄﾗｽ：ｵﾚ集成材 H=125×W=120 OSC 防火設置：EB-9101・9107（建物開、延焼のおそれのある部分）	内部：木製額縁 巾 25×120 上額縁 40×120 網戸付 防火設置：EB-9102（建物開、延焼のおそれのある部分）

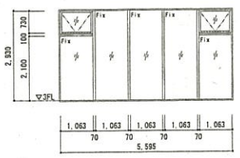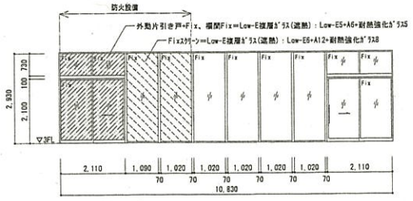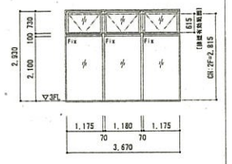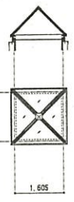建具番号 数量	(37 AW) × 1	(38 AW) × 1	(39 AW) × 1	(1 AT) × 4	(1 CW) × 1
姿図					
室名	3F：階段室(1)	3F：廊下	3F：ホワイエ吹抜	3F：多目的ホール吹抜	
形式	外倒し横開付、Fix窓	Fix横開付、外動片引き戸+Fix	腰壁外倒し横開付、Fix窓	45°四角錐上下可動式ﾄｯﾌﾟﾗｲﾄ（電動・排煙）	
材料 仕上	ｱﾙﾐ押出型材	ｱﾙﾐ押出型材	ｱﾙﾐ押出型材	ｱﾙﾐ押出型材	
見込	70	70	70		
硝子	Fix2ﾌﾟﾗｲﾏｰ=Low-E複層ｶﾞﾗｽ(遮熱)：Low-E6+A12+強化FL8 / 横開=Low-E複層ｶﾞﾗｽ(遮熱)：Low-E5+A8+強化FL5	Fix2ﾌﾟﾗｲﾏｰ=Low-E複層ｶﾞﾗｽ(遮熱)：Low-E6+A12+強化FL8 / 外動片引き戸+Fix、横開Fix=Low-E複層ｶﾞﾗｽ(遮熱)：Low-E5+A8+強化FL5	複層ｶﾞﾗｽ：FL6+A6+強化FL6	複層ｶﾞﾗｽ：FL5+A6+PW6.8	
金物	腰壁外倒し窓、開閉用ﾍﾞﾚｰﾀｰ、ｱﾙﾐ製深型水切 W=110	Fix2ﾌﾟﾗｲﾏｰ：ｱﾙﾐ製深型水切 W=110、内部木製方立留付ﾌﾞﾗｹｯﾄ 外動片引戸：ｼﾘﾝﾀﾞｰ錠・ｽﾃﾝﾚｽ引手・ｱﾙﾐ製深型水切 W=110	腰壁外倒し窓、開閉用ﾍﾞﾚｰﾀｰ、ｱﾙﾐ製深型水切 W=110	電動開閉用ｽｲｯﾁﾎﾞｯｸｽ	
特記	内部：木製4方額縁 ｵﾚ集成材 35×100 OSC	内部：木製3方額縁 ｵﾚ集成材 35×100 OSC 木製方立：ｵﾚ集成材 60×100 OSC ﾕﾆﾊﾞｰｻﾙﾄﾗｽ：ｵﾚ集成材 H=125×W=120 OSC 一部、防火設置：EB-9101・9102（建物開、延焼のおそれのある部分）	内部：木製4方額縁 ｵﾚ集成材 35×100 OSC ﾕﾆﾊﾞｰｻﾙﾄﾗｽ：ｵﾚ集成材 H=125×W=120 OSC	高断熱仕様・耐火仕様 有効開口：2.2㎡以上/箇所	

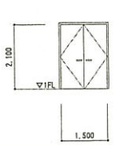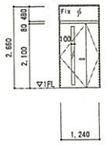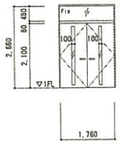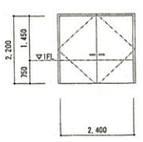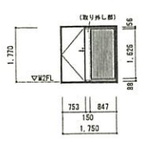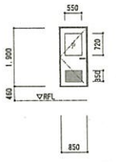建具番号 数量	(1 SD) × 1	(2 SD) × 1	(3 SD) × 1	(4 SD) × 1	(5 SD) × 1	(6 SD) × 1	(7 SW) × 1
姿図							
室名	1F：防災倉庫	1F：廊下	1F：廊下	1F：受変電室	M2F：非常電源室	RF：階段室(1)	RF：PS点検口
形式	両開き防ﾎﾞﾄﾞｱ	Fix横開付、親子開きﾌﾗｯｼｭﾄﾞｱ	Fix横開付、両開きﾌﾗｯｼｭﾄﾞｱ	両開き2重構造防ﾎﾞﾄﾞｱ	片開きドア＋防水ガラリ	片開きﾌﾗｯｼｭﾄﾞｱ	片開きﾌﾗｯｼｭﾄﾞｱ
材料 仕上	ｽﾁｰﾙ製、焼付塗装	ｽﾁｰﾙ製、焼付塗装	ｽﾁｰﾙ製、焼付塗装	ｽﾁｰﾙ製、焼付塗装	ｽﾁｰﾙ製、焼付塗装（ガラリ：アルミ製）	ｽﾁｰﾙ製、焼付塗装	ｽﾁｰﾙ製、焼付塗装
見込	135	100	100	200	100	100	100
硝子	－	強化FL5	強化FL5	－	－	FL5	－
金物	ｸﾞﾚﾋﾟﾝﾊﾝﾄﾞﾙ・ﾄﾞｱｸﾛｰｻﾞｰ・錠前・ｽﾃﾝﾚｽ下枠	ｽﾃﾝﾚｽﾊﾝﾄﾞﾙ・ﾄﾞｱｸﾛｰｻﾞｰ・ｼﾘﾝﾀﾞｰ錠・ｽﾃﾝﾚｽ下枠	ｽﾃﾝﾚｽﾊﾝﾄﾞﾙ・ﾄﾞｱｸﾛｰｻﾞｰ・ｼﾘﾝﾀﾞｰ錠・ｽﾃﾝﾚｽ下枠	気密用防ﾎﾞﾄﾞﾊﾝﾄﾞﾙ・錠前・ｽﾃﾝﾚｽ下枠	ｽﾃﾝﾚｽﾊﾝﾄﾞﾙ・ﾄﾞｱｸﾛｰｻﾞｰ・ｼﾘﾝﾀﾞｰ錠・ｽﾃﾝﾚｽ下枠	ｽﾃﾝﾚｽﾊﾝﾄﾞﾙ・ﾄﾞｱｸﾛｰｻﾞｰ・ｼﾘﾝﾀﾞｰ錠・ｽﾃﾝﾚｽ下枠	ｽﾃﾝﾚｽﾊﾝﾄﾞﾙ・ｼﾘﾝﾀﾞｰ錠・ｽﾃﾝﾚｽ下枠
特記	最大浸水高さ1m対応、S-6・A-4・W-5 特定防火設備(例示仕様)：告示1369号 （建物開、延焼のおそれのある部分）	内部：木製3方額縁 ｵﾚ集成材 25×95 OSC	内部：木製3方額縁 ｵﾚ集成材 25×95 OSC	最大浸水高さ3m対応 特定防火設備(例示仕様)：告示1369号 （受変電室の開口部）	防火設備(例示仕様)：告示1360号 （少量危険物庫の開口部） ﾄﾞｱ枠部、FIX・錠付	非常時解錠装置付(ﾌﾟﾗｽﾁｯｸｶﾊﾞｰ→扉内側ｶﾞﾗｽﾛｰﾝ) ﾄﾞｱ枠付	

建具番号 数量	
姿図	
室名	
形式	
材料 仕上	
見込	
硝子	
金物	
特記	

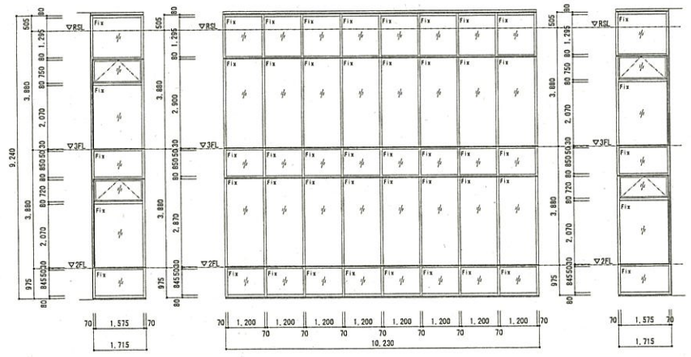

2F：ｶｰﾃﾝｼｮｯﾌﾟ / 3F：研修室
突き出し窓付、ｽﾀｶﾞFix窓
ｱﾙﾐ押出型材
200
室に面する部分 ＝ Low-E複層ｶﾞﾗｽ(遮熱)：Low-E6+A12+強化FL8(突き出し窓：Low-E6+A8+強化FL6)　その他の部分 ＝ 熱線吸収ｶﾞﾗｽ6
腰壁外倒し窓、開閉用ﾍﾞﾚｰﾀｰ
ｱﾙﾐ製笠木・水切、　補強：ｽﾗｲﾃﾞｨﾝｸﾞｳｫｰﾙ取付方立、St補強
間柱見切縁：ｵﾚ集成材 25×40 OSC　床納り下枠：ｵﾚ集成材 30×120　ｶｰﾃﾝﾎﾞｯｸｽ：ｵﾚ集成材 H=125×W=250 OSC
目隠しﾎﾞｰﾄﾞ：一般部、ｶﾞﾗｽﾘﾝﾛｳﾑ板 t=6 EP-I　2F-3F間の防火区画：耐火ﾎﾞｰﾄﾞ t=35 2重張り EP-I　ｸﾛｽﾌﾛｰﾙ充填

防火設備の仕様は、上記の例示仕様・認定番号 又は同等以上の製品とする。

発注者	木更津市
有限会社	荒井設計事務所 一級建築士事務所登録（平）第1－1411－197079号 一級建築士登録第121279号　荒井裕三
実施番号	
担当	
製図	
ファイル名	
日付	H29.3.24
縮尺	S=1:200(A3) S=1:100(A1)
工事名	(仮称)金田地域交流センター新築工事(建築)
図面名称	建具表（2）
図面番号	A－70

建具番号 数量	40 AW × 2	41 AW × 1	42 AW × 1	43 AW × 1	1 FSW × 1	1 FSD × 1	2 FSD × 1	2' FSD × 1	3 FSD × 1	4 FSD × 2	5 FSD × 1
室名	1F：風除室(行政センター・地域交流センター)	1F：ＥＶホール	1F：風除室(外部階段脇)	2F：風除室(外部階段脇)	3F：ホワイエ吹抜	1F：階段室(1)	2F・3F：階段室(1)		1F：階段室(2)	2F・3F：階段室(2)	2F：ホワイエ
形式	Fix framed・両袖Fix付、引分自動ﾄﾞｱ	Fix framed付、片引自動ﾄﾞｱ	Fix framed・両袖Fix付、引分け戸	Fix framed・両袖Fix付、引分け戸	Fix窓	片開きﾄﾞｱ付、FIX窓	片開き框ﾄﾞｱ	FIX付、片開き框ﾄﾞｱ	FIX付、片開き框ﾄﾞｱ	FIX付、片開き框ﾄﾞｱ	Fix・framed、両開き框ﾄﾞｱ
材料仕上	ｱﾙﾐ押出型材	ｱﾙﾐ押出型材	ｱﾙﾐ押出型材	ｱﾙﾐ押出型材	ｽﾁｰﾙ製 焼付塗装	ｽﾁｰﾙ製 焼付塗装	ｽﾁｰﾙ製 焼付塗装		ｽﾁｰﾙ製 焼付塗装	ｽﾁｰﾙ製 焼付塗装	ｽﾁｰﾙ製 焼付塗装
見込	100	100	100	100	135	135	135		100	100	135
硝子	強化FL8 面突防止ｼｰﾙ：ｽﾃﾝﾚｽ製 φ30 両面	強化FL8 面突防止ｼｰﾙ：ｽﾃﾝﾚｽ製 φ30 両面	強化FL8	強化FL8	耐熱強化ｶﾞﾗｽ8	耐熱強化ｶﾞﾗｽ8	耐熱強化ｶﾞﾗｽ8		耐熱強化ｶﾞﾗｽ8	耐熱強化ｶﾞﾗｽ8	耐熱強化ｶﾞﾗｽ8
金物	ｽﾃﾝﾚｽ製組込引手・ｽﾃﾝﾚｽﾚｰﾙ ｽﾃﾚｰﾝ方立取合いﾊﾝﾄﾞﾙ	ｽﾃﾝﾚｽ製組込引手・ｽﾃﾝﾚｽﾚｰﾙ	ﾄﾞｱﾗﾝﾅｰ側：ｱﾙﾐ製3方額縁 25×80 風除室側：ｱﾙﾐ製3方額縁 25×40 ※Fix framed のみ	ﾛﾋﾞｰ側：木製3方額縁 対馬成材 25×80 OSC、木製方立：対馬成材 60×100 OSC 風除室側：木製3方額縁 対馬成材 35×40 OSC		ｽﾃﾝﾚｽﾊﾝﾄﾞﾙ・ﾄﾞｱｸﾛｰｻﾞｰ・ｽﾃﾝﾚｽ容器	ｽﾃﾝﾚｽﾊﾝﾄﾞﾙ・ﾄﾞｱｸﾛｰｻﾞｰ・ｽﾃﾝﾚｽ容器		ｽﾃﾝﾚｽﾊﾝﾄﾞﾙ・ﾄﾞｱｸﾛｰｻﾞｰ・ｽﾃﾝﾚｽ容器	ｽﾃﾝﾚｽﾊﾝﾄﾞﾙ・ﾄﾞｱｸﾛｰｻﾞｰ・ｽﾃﾝﾚｽ容器	ｽﾃﾝﾚｽﾊﾝﾄﾞﾙ・ﾄﾞｱｸﾛｰｻﾞｰ・ｽﾃﾝﾚｽ容器
特記	停電時解錠装置 上部建板：風除室側 W=80 ﾛﾋﾞｰ・ｷﾞｬﾗﾘｰ側 W=220 ｱﾙﾐﾌﾞﾚｰﾄ(ｱ)2.0加工 St補強共	停電時解錠装置 ｱﾙﾐ製3方額縁 25×45 ※両面共			特定防火設備：EA-0115（竪穴・面積区画対応）	特定防火設備：EA-0115・EA-9048（竪穴・面積区画対応）	特定防火設備：EA-0115・EA-9048（竪穴・面積区画対応）		特定防火設備：EA-9054 （竪穴・面積区画対応）	特定防火設備：EA-9054 （竪穴・面積区画対応）	特定防火設備：EA-0115・EA-9063 （竪穴区画対応）


建具番号 数量	1 LSD × 1	2 LSD × 2	3 LSD × 1	4 LSD × 6	5 LSD × 3	6 LSD × 4	7 LSD × 3	7 SD × 4	8 SD × 1	9 SD × 1	10 SD × 1	11 SD × 1	12 SD × 2	12' SD × 2
室名	1F：行政センター	1F：図書コーナー	1F：倉庫(2)	1F・2F・3F：WC(M)・WC(W)	1F・2F・3F：WC(P)	2F：市民活動サロン / 3F：会議室	2F：控室 / 3F：サーバー室・物入(2)	2F：多目的ホール	2F：多目的ホール	2F：多目的サロン	2F：倉庫	2F：講堂	2F：ワークショップ / 3F：研修室	
形式	親子開き框ﾄﾞｱ	親子開き框ﾄﾞｱ	片開きﾄﾞｱ	片開きﾄﾞｱ	片引ﾊﾝﾄﾞﾙ戸	片開きﾄﾞｱ	片開きﾄﾞｱ	両開き防音扉	片開き防音扉	親子開き防音扉	両開きドア	両袖Fix付、引分け戸	FIX窓付、片開き框ﾄﾞｱ	
材料仕上	ｽﾁｰﾙ製 焼付塗装	ｽﾁｰﾙ製 焼付塗装	ｽﾁｰﾙ製 焼付塗装	ｽﾁｰﾙ製 焼付塗装	ｽﾁｰﾙ製 焼付塗装	ｽﾁｰﾙ製 焼付塗装	ｽﾁｰﾙ製 焼付塗装	ｽﾁｰﾙ製 焼付塗装	ｽﾁｰﾙ製 焼付塗装	ｽﾁｰﾙ製 焼付塗装	ｽﾁｰﾙ製 焼付塗装	ｽﾁｰﾙ製 焼付塗装	枠材、ｽﾁｰﾙ製、ﾄﾞｱ、ｱﾙﾐ製	
見込	120	130	120	130	130	130	130	120	120	120	120	325	70	
硝子	強化FL5	強化FL5	型板強化4	型板強化4	型板強化4	強化FL4	型板強化4	—	—	—	—	強化FL8	防音特殊ﾌｨﾙﾑ入り合わせｶﾞﾗｽ(2F：ｶﾞｺﾞﾙ 3F：ｼﾝｼﾞﾙ)	
金物	ｽﾃﾝﾚｽﾚﾊﾞｰﾊﾝﾄﾞﾙ・ｽﾃﾝﾚｽ容器 ｼﾘﾝﾀﾞｰ錠・ﾄﾞｱﾁｪｯｸ・ﾌﾗｯｼｭ落し	ｽﾃﾝﾚｽﾚﾊﾞｰﾊﾝﾄﾞﾙ・ｽﾃﾝﾚｽ容器 ｼﾘﾝﾀﾞｰ錠・ﾄﾞｱﾁｪｯｸ・ﾌﾗｯｼｭ落し	ｽﾃﾝﾚｽ押板、引棒・ｽﾃﾝﾚｽ容器 ﾄﾞｱﾁｪｯｸ	ｽﾃﾝﾚｽﾊﾝﾄﾞﾙ・表示付錠(非常解錠付)・戸当り	ｽﾃﾝﾚｽﾚﾊﾞｰﾊﾝﾄﾞﾙ・ｽﾃﾝﾚｽ容器 ｼﾘﾝﾀﾞｰ錠・ﾄﾞｱﾁｪｯｸ	ｽﾃﾝﾚｽﾚﾊﾞｰﾊﾝﾄﾞﾙ・ｽﾃﾝﾚｽ容器 ｼﾘﾝﾀﾞｰ錠・ﾄﾞｱﾁｪｯｸ	ｽﾃﾝﾚｽﾚﾊﾞｰﾊﾝﾄﾞﾙ・ｽﾃﾝﾚｽ容器 ｼﾘﾝﾀﾞｰ錠・ﾄﾞｱﾁｪｯｸ・ﾌﾗｯｼｭ落し	ｽﾃﾝﾚｽﾊﾝﾄﾞﾙ・ｽﾃﾝﾚｽ容器 ｼﾘﾝﾀﾞｰ錠・ﾄﾞｱﾁｪｯｸ・戸当り・ATｽﾄﾑ	ｽﾃﾝﾚｽﾊﾝﾄﾞﾙ・ｽﾃﾝﾚｽ容器 ｼﾘﾝﾀﾞｰ錠・ﾄﾞｱﾁｪｯｸ・戸当り・ATｽﾄﾑ	ｽﾃﾝﾚｽﾊﾝﾄﾞﾙ・ｽﾃﾝﾚｽ容器・ﾌﾗｯｼｭ落し ｼﾘﾝﾀﾞｰ錠・ﾄﾞｱﾁｪｯｸ・戸当り・ATｽﾄﾑ	ｽﾃﾝﾚｽﾚﾊﾞｰﾊﾝﾄﾞﾙ・ｽﾃﾝﾚｽ容器 ｼﾘﾝﾀﾞｰ錠・ﾄﾞｱﾁｪｯｸ・戸当り	ｽﾃﾝﾚｽﾊﾝﾄﾞﾙ・ｽﾃﾝﾚｽﾚｰﾙ ｼﾘﾝﾀﾞｰ錠	ｽﾃﾝﾚｽﾚﾊﾞｰﾊﾝﾄﾞﾙ・ｽﾃﾝﾚｽ容器 ｼﾘﾝﾀﾞｰ錠・ﾄﾞｱﾁｪｯｸ・ATｽﾄﾑ・ﾄﾞｱﾊﾞﾙﾄﾑ
特記			ｶﾞﾗｽ付、開口ｽﾄｯﾄ	ｶﾞﾗｽ付、開口ｽﾄｯﾄ	ｶﾞﾗｽ付、開口ｽﾄｯﾄ	開口ｽﾄｯﾄ	ｶﾞﾗｽ付、開口ｽﾄｯﾄ	木製3方額縁(両面) 対馬成材 60×80 OSC 防音扉仕様、扉：ロックケース充填 150Kg/m3 防火設備(側断仕様)：告示1360号(竪穴区画)	木製3方額縁(片面) 対馬成材 60×90 OSC 防音扉仕様、扉：ロックケース充填 80Kg/m3 防火設備(側断仕様)：告示1360号(竪穴区画)	木製3方額縁(両面) 対馬成材 60×90 OSC 防音扉仕様、扉：ロックケース充填 150Kg/m3 防火設備(側断仕様)：告示1360号(竪穴区画)	木製3方額縁(片面) 対馬成材 60×90 OSC 防火設備(側断仕様)：告示1360号(竪穴区画)		防音扉仕様 枠・ｶﾞﾗｽﾛｯｸ充填 24Kg/m3	

建具番号 数量	13 SD × 2	14 SD × 1	1 WD × 1	2 WD × 3	3 WD × 1	4 WD × 2	5 WD × 1	6 WD × 1	7 WD × 1	8 WD × 1	9 WD × 1	10 WD × 1	11 WD × 1
室名	1F：防災倉庫・受変電室	1F：倉庫 (1)	1F：会議室	1F：更衣室(2室)・印刷室	1F：WC	1F：倉庫・物入	1F：湯沸し室	3F：踏込		3F：水屋	3F：物入	3F：物置	3F：和室
形式	片開き防水ﾄﾞｱ	親子開き防水ﾄﾞｱ	木製親子開きﾌﾗｯｼｭﾄﾞｱ	木製片開きﾄﾞｱ	木製片開きﾄﾞｱ	木製片開きﾄﾞｱ	木製片引き戸	片引き戸		片引きﾌﾗｯｼｭ戸	片引きﾌﾗｯｼｭ戸	片引きﾌﾗｯｼｭ戸	襖開付、3枚引違いﾌﾗｯｼｭ戸
材料仕上	ｽﾁｰﾙ製、焼付け塗装	ｽﾁｰﾙ製、焼付け塗装	ﾒﾗﾐﾝ化粧合板(ア)4	ﾒﾗﾐﾝ化粧合板(ア)4	ﾒﾗﾐﾝ化粧合板(ア)4	ﾒﾗﾐﾝ化粧合板(ア)4	ﾒﾗﾐﾝ化粧合板(ア)4	ｽﾌﾟﾙｽ UC / 縁：ｽﾌﾟﾙｽ合板(ア)6 UC		ﾗﾜﾝ合板(ア)4 両面新鳥の子貼、縁:ｽﾌﾟﾙｽ	ﾗﾜﾝ合板(ア)4 両面新鳥の子貼、縁:ｽﾌﾟﾙｽ	ﾗﾜﾝ合板(ア)4 両面新鳥の子貼、縁:ｽﾌﾟﾙｽ	ﾗﾜﾝ合板(ア)4 両面新鳥の子貼、縁:ｽﾌﾟﾙｽ
見込	100	135	36	36	36	36	36	40		30	30	30	30
硝子	—	—	強化FL4	型板強化4	型板強化4	型板強化4	型板強化4						
金物	ｽﾃﾝﾚｽﾊﾝﾄﾞﾙ・ﾄﾞｱｸﾛｰｻﾞｰ・錠前 ｽﾃﾝﾚｽ下枠	ｶﾞﾚﾝﾊﾝﾄﾞﾙ・ﾄﾞｱｸﾛｰｻﾞｰ・錠前 ｽﾃﾝﾚｽ下枠	ｽﾃﾝﾚｽﾚﾊﾞｰﾊﾝﾄﾞﾙ・ｽﾃﾝﾚｽ容器 ｼﾘﾝﾀﾞｰ錠・ﾄﾞｱﾁｪｯｸ・ﾌﾗｯｼｭ落し	ｽﾃﾝﾚｽﾊﾝﾄﾞﾙ・ｽﾃﾝﾚｽ容器 ｼﾘﾝﾀﾞｰ錠・ﾄﾞｱﾁｪｯｸ	押板、引棒・ｽﾃﾝﾚｽ容器 ﾄﾞｱﾁｪｯｸ	押板、引棒・ｽﾃﾝﾚｽ容器 ｼﾘﾝﾀﾞｰ錠・ﾄﾞｱﾁｪｯｸ	引手・ｽﾃﾝﾚｽﾚｰﾙ・戸当り	ｽﾃﾝﾚｽ引手・ｽﾃﾝﾚｽﾚｰﾙ・戸車・戸当り・ｼﾘﾝﾀﾞｰ錠		ﾗﾜﾝ合板(ア)4 両面新鳥の子貼、縁:ｽﾌﾟﾙｽ	ﾗﾜﾝ合板(ア)4 両面新鳥の子貼、縁:ｽﾌﾟﾙｽ	ﾗﾜﾝ合板(ア)4 両面新鳥の子貼、縁:ｽﾌﾟﾙｽ	ﾗﾜﾝ合板(ア)4 両面新鳥の子貼、縁:ｽﾌﾟﾙｽ
特記	最大浸水高さ1m対応、S-6・A-4・W-5 特定防火設備(例示仕様)：告示1369号 (防災実施の開口部・物)	最大浸水高さ1m対応、S-6・A-4・W-5 特定防火設備(例示仕様)：告示1369号 (越室に面する開口部)	開口ｽﾄｯﾄ：対 CSC 木製3方枠：対 25×120 OSC、大手：対(ア)8 CSC	ﾄﾞｱﾗﾝﾅｰ：対 CSC 木製3方枠：対 25×120 OSC、大手：対(ア)8 CSC	ﾄﾞｱﾗﾝﾅｰ：対 CSC 木製3方枠：対 25×120 OSC、大手：対(ア)8 CSC	ﾄﾞｱﾗﾝﾅｰ：対 CSC 木製3方枠：対 25×120 OSC、大手：対(ア)8 CSC	ﾄﾞｱﾗﾝﾅｰ：対 CSC 木製3方枠：対 25×120 OSC、大手：対(ア)8 CSC						

建具番号 数量	12 WD × 1	13 WD × 2	14 WD × 2	15 WD × 1	16 WD × 1	17 WD × 1	17' WD × 2	1 WS × 1	1' WS × 1
室名	3F：和室	3F：和室 / 広縁	3F：広縁 / 物入	3F：和室 / ﾎﾞﾀﾆｶｰ	3F：和室(床の間地袋)	1F：行政ｾﾝﾀｰ・事務室		2・3F：ﾎﾞﾀﾆｶｰ / EVﾎｰﾙ	
形式	無窓ｻｯｼﾄﾞｱ障子付、4枚引違いﾌﾗｯｼｭ戸	無窓ｻｯｼﾄﾞｱ障子付、4枚引違い障子	両開きﾌﾗｯｼｭ戸	引違い障子	引違いﾌﾗｯｼｭ戸	片開きﾌﾗｯｼｭﾄﾞｱ		木ｽﾗｲﾝ	
材料仕上	ﾗﾜﾝ合板(ア)4 両面新鳥の子貼、縁:ｽﾌﾟﾙｽ	ｽﾌﾟﾙｽ生地	ﾗﾜﾝ合板(ア)4 片面新鳥の子貼(裏面、裏花紙)、縁:ｽﾌﾟﾙｽ	ｽﾌﾟﾙｽ生地	ﾗﾜﾝ合板(ア)4 片面新鳥の子貼(裏面、裏花紙)、縁:ｽﾌﾟﾙｽ	ｽﾁ CSC		ｽﾁ高成材	
見込	30	30	30	30	30	25		120	
硝子									
金物	引手：越廻角型	引手：越廻引手	引手：ｽﾃﾝﾚｽ製隠し丁番・ﾏｸﾞﾈｯﾄｷｬｯﾁ	引手：船底引手	引手：越廻角型	丁番		支持金物	
特記				木製枠：ｽﾌﾟﾙｽ 35×120		枠：対 35×60 CSC		※ 詳細はA-** 木ｽﾗｲﾝ詳細による	

防火設備の仕様は、上記の例示仕様・認定番号 又は同等以上の製品とする。

発注者	木更津市	有限会社 荒井設計事務所 一級建築士事務所登録（千）第1－1411－1970号 一級建築士登録第121279号 荒井裕三	実施番号	ファイル名	工事名 (仮称)金田地域交流センター新築工事(建築)
			担当	日付 H29.3.24	図面名称 建具表（3）
			製図	縮尺 S=1:200(A3) S=1:100(A1)	図面番号 A－71

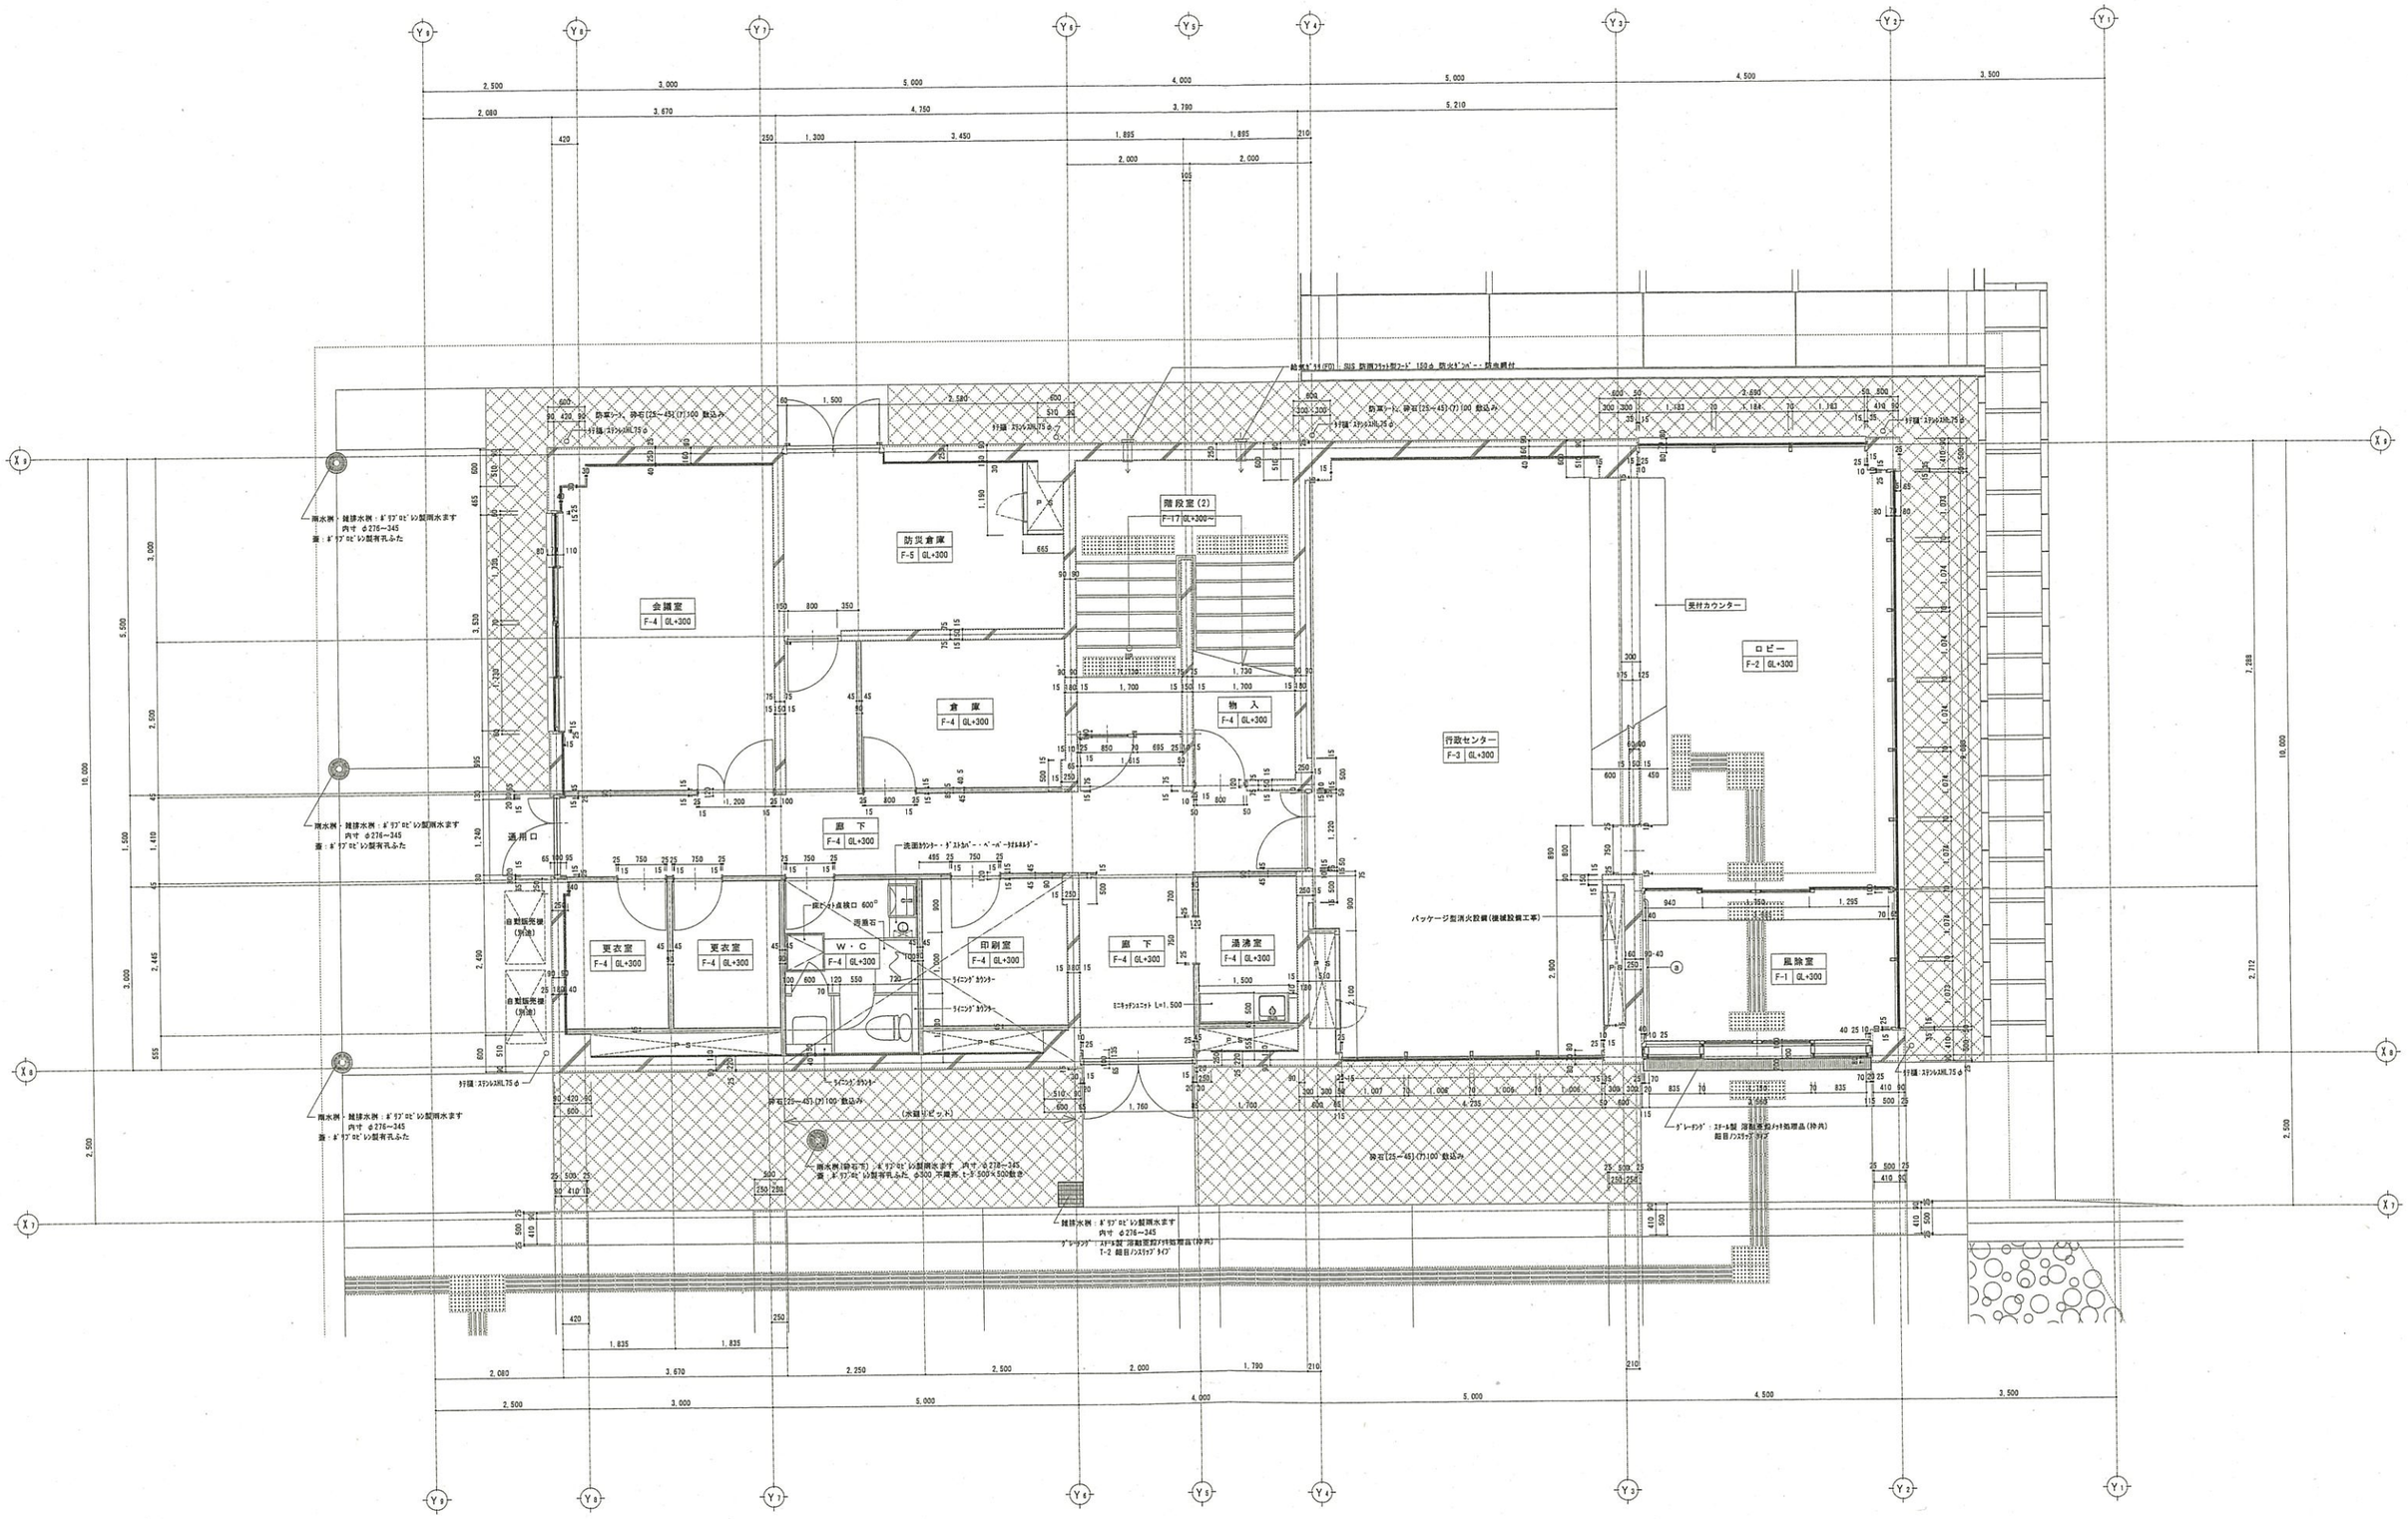

凡例（ﾊﾞﾘｱﾌﾘｰ対応）

- ⑧ － 誘導障がい者点字鋲：ｽﾃﾝﾚｽ製 300×300 誘導
- ⑧ － 誘導障がい者点字鋲：ｽﾃﾝﾚｽ製 300×300 警告
- ⑧ － 壁手摺：対高成材 34φ (ISO塗装品) SUS3ﾌﾞﾗｹｯﾄ共


凡例（断熱材）

- 壁：硬質木毛セメント板 t=30
- 壁：防露ﾎﾞﾗﾙ t=40
- 壁：硬質ｳﾚﾀﾝﾌｫｰﾑ t=25

発注者
木更津市

有限会社 荒井設計事務所
一級建築士事務所登録（千）第1－1411－1970号
一級建築士登録第121279号　荒井裕正

業務番号	ファイル名	工事名：(仮称)金田地域交流センター新築工事(建築)
担当	日付：変更：H30.4.12	図面名称：1階平面詳細図(1)［行政センター］
製図	縮尺：S=1:100(A3) S=1:50(A1)	図面番号：A－25

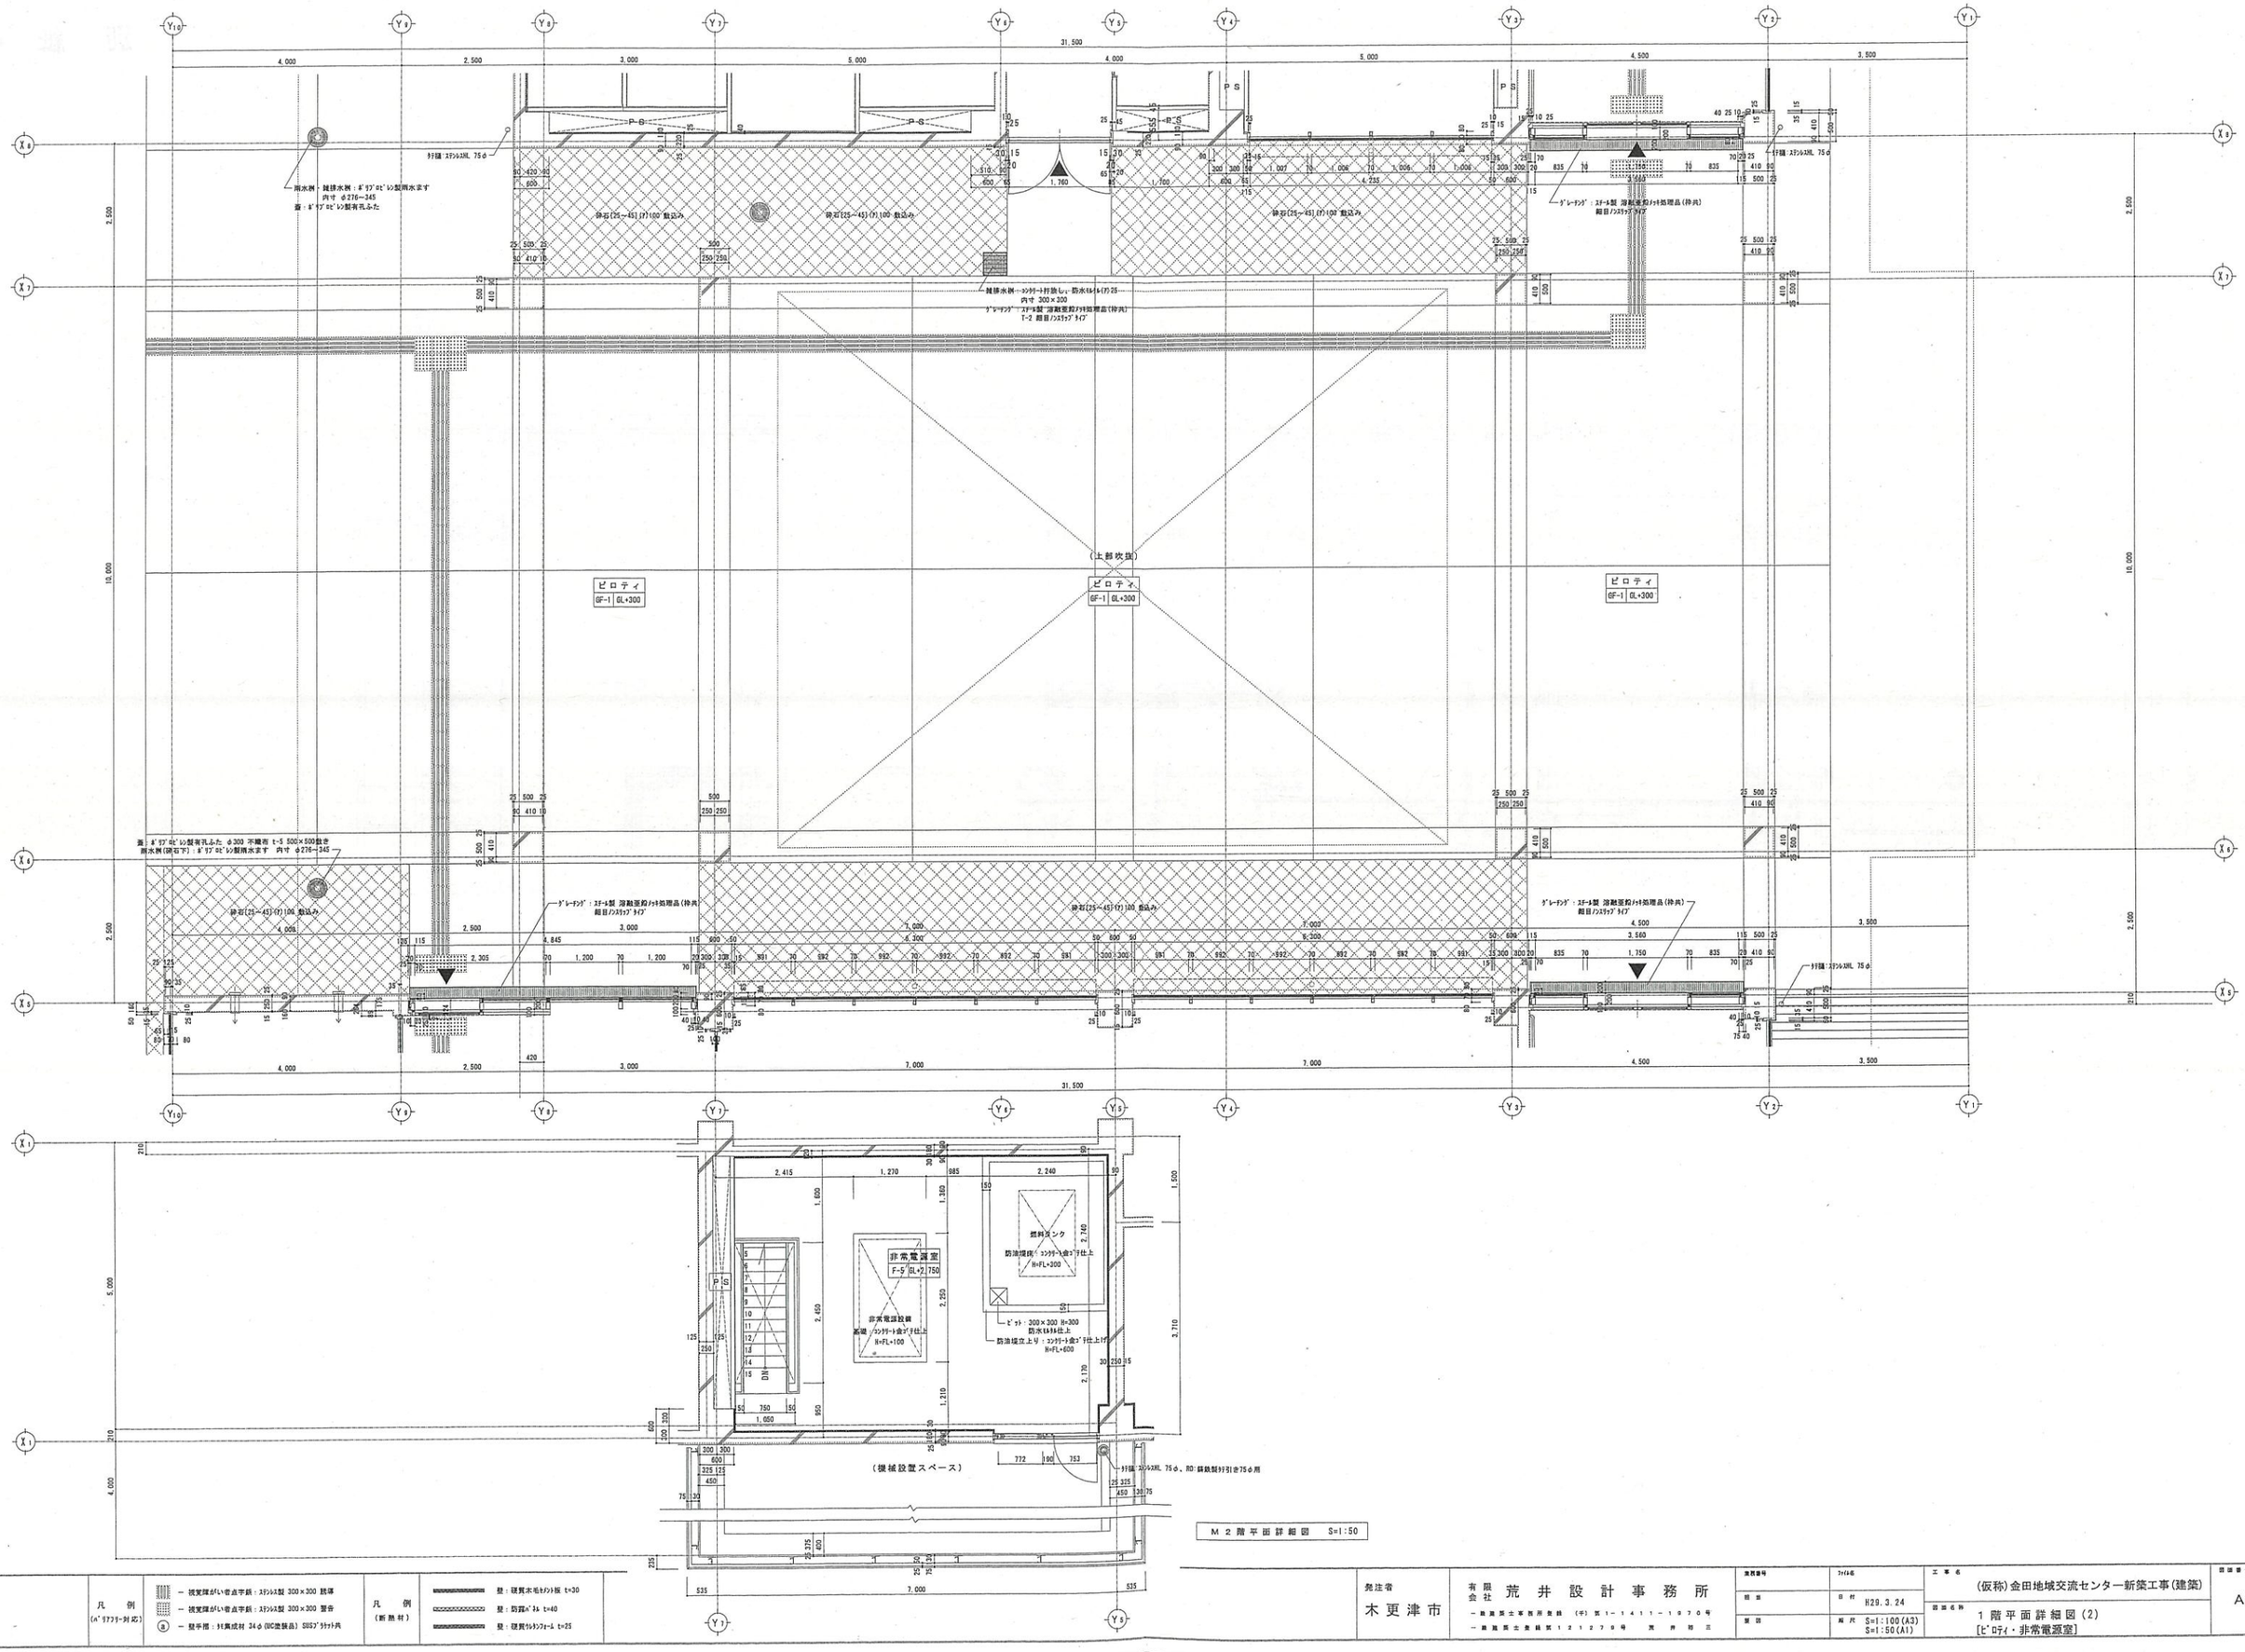

M 2 階平面詳細図 S=1:50




- ▨ — 視覚障がい者点字鋲：ステンレス製 300×300 誘導
- ▨ — 視覚障がい者点字鋲：ステンレス製 300×300 警告

凡例 (断熱材)


- 壁：硬質ウレタンフォーム t=25

発注者	木更津市
有限会社	荒井設計事務所
一級建築士事務所登録	(千)第1−1411−1970号
一級建築士登録証	1212709号 荒井裕三
実務番号	
照査	
製図	
ファイル名	
日付	H29.3.24
縮尺	S=1:100(A3) S=1:50(A1)
工事名	(仮称)金田地域交流センター新築工事(建築)
図面名称	1階平面詳細図(2) [ピロティ・非常電源室]
図面番号	A−26

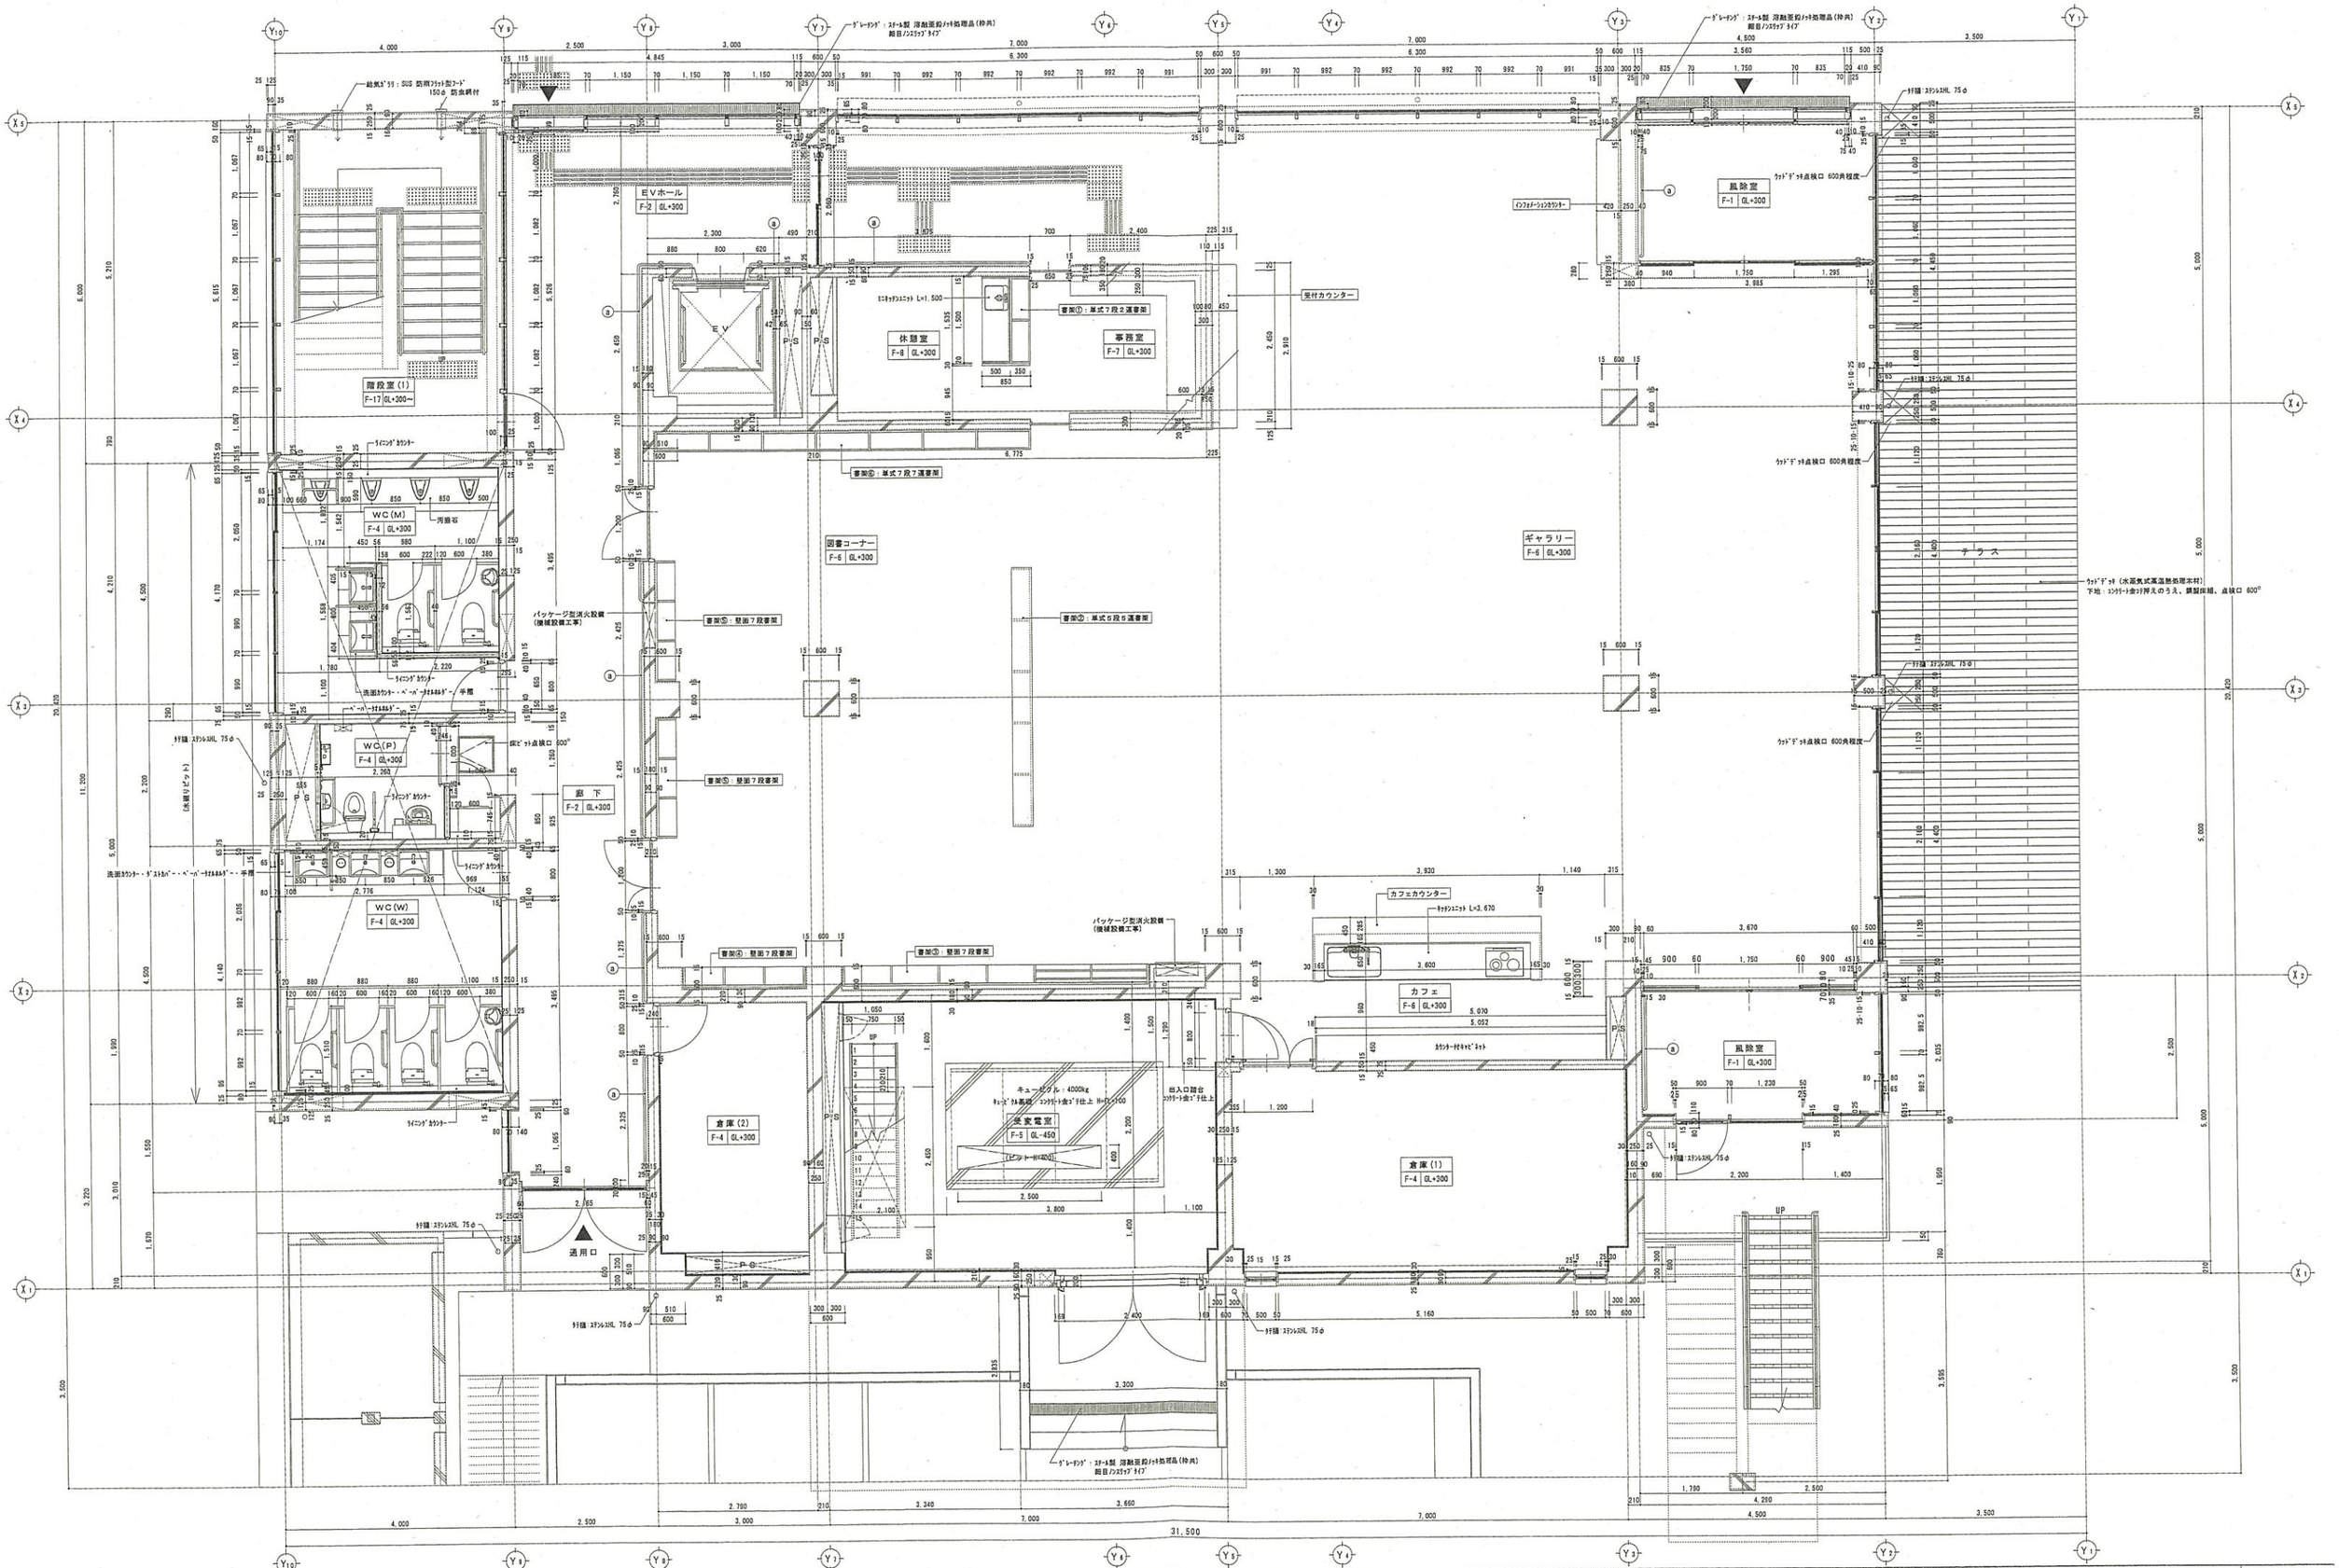
EVホール
F-2 GL+300
EV
PS
PS
休憩室
F-8 GL+300
事務室
F-7 GL+300
風除室
F-1 GL+300
風除室
F-1 GL+300
階段室(1)
F-17 GL+300~
WC(M)
F-4 GL+300
WC(P)
F-4 GL+300
WC(W)
F-4 GL+300
廊下
F-2 GL+300
図書コーナー
F-6 GL+300
ギャラリー
F-6 GL+300
テラス
カフェ
F-6 GL+300
倉庫(2)
F-4 GL+300
受変電室
F-5 GL-450
倉庫(1)
F-4 GL+300
搬入口
風除室
F-1 GL+300
UP
UP
受付カウンター
書架①：単式7段2連書架
書架②：単式5段5連書架
書架③：壁面7段書架
書架④：単式7段7連書架
カフェカウンター
キッチンユニット L=3,670
キッチンユニット L=1,500
キュービクル：4000kg
搬入口階台
パッケージ型消火設備
(機械設備工事)
ウッドデッキ(水蒸気式高温熱処理木材)
下地：コンクリート金ゴテ押えの上、調製床組、点検口 600□
ウッドデッキ点検口 600角程度
インフォメーションカウンター
ライニングカウンター
洗面カウンター・ダストカバー・ペーパータオルホルダー・手摺
ペーパータオルホルダー・手摺
点検口 600□
床ピット
(床置リセット)
手摺：ステンレスHL 75φ
グレーチング：ステール製 溶融亜鉛メッキ処理品(枠共)
細目ノンスリップタイプ
通用口
凡例
(バリアフリー対応)
一 視覚障がい者点字板：ステンレス製 300×300 誘導
一 視覚障がい者点字板：ステンレス製 300×300 警告
ⓐ 一 壁手摺：木製成材 34φ (UC塗装品) SUSブラケット共
凡例
(断熱材)
壁：硬質木毛セメント板 t=30
壁：防露ﾊﾞﾙ t=40
壁：防露ﾊﾞﾙ t=25
壁：硬質ウレタンフォーム t=25
発注者
木更津市
有限会社 荒井設計事務所
一級建築士事務所登録 (千)第1-1411-1970号
一級建築士登録第121279号 荒井昭三
実施番号
日当
製図
ファイル名
日付
変更：H30.3.19
縮尺 S=1:100(A3)
S=1:50(A1)
工事名
(仮称)金田地域交流センター新築工事(建築)
図面名称
1階平面詳細図(3)
[地域交流センター・ギャラリー・図書コーナー]
図面番号
A－27

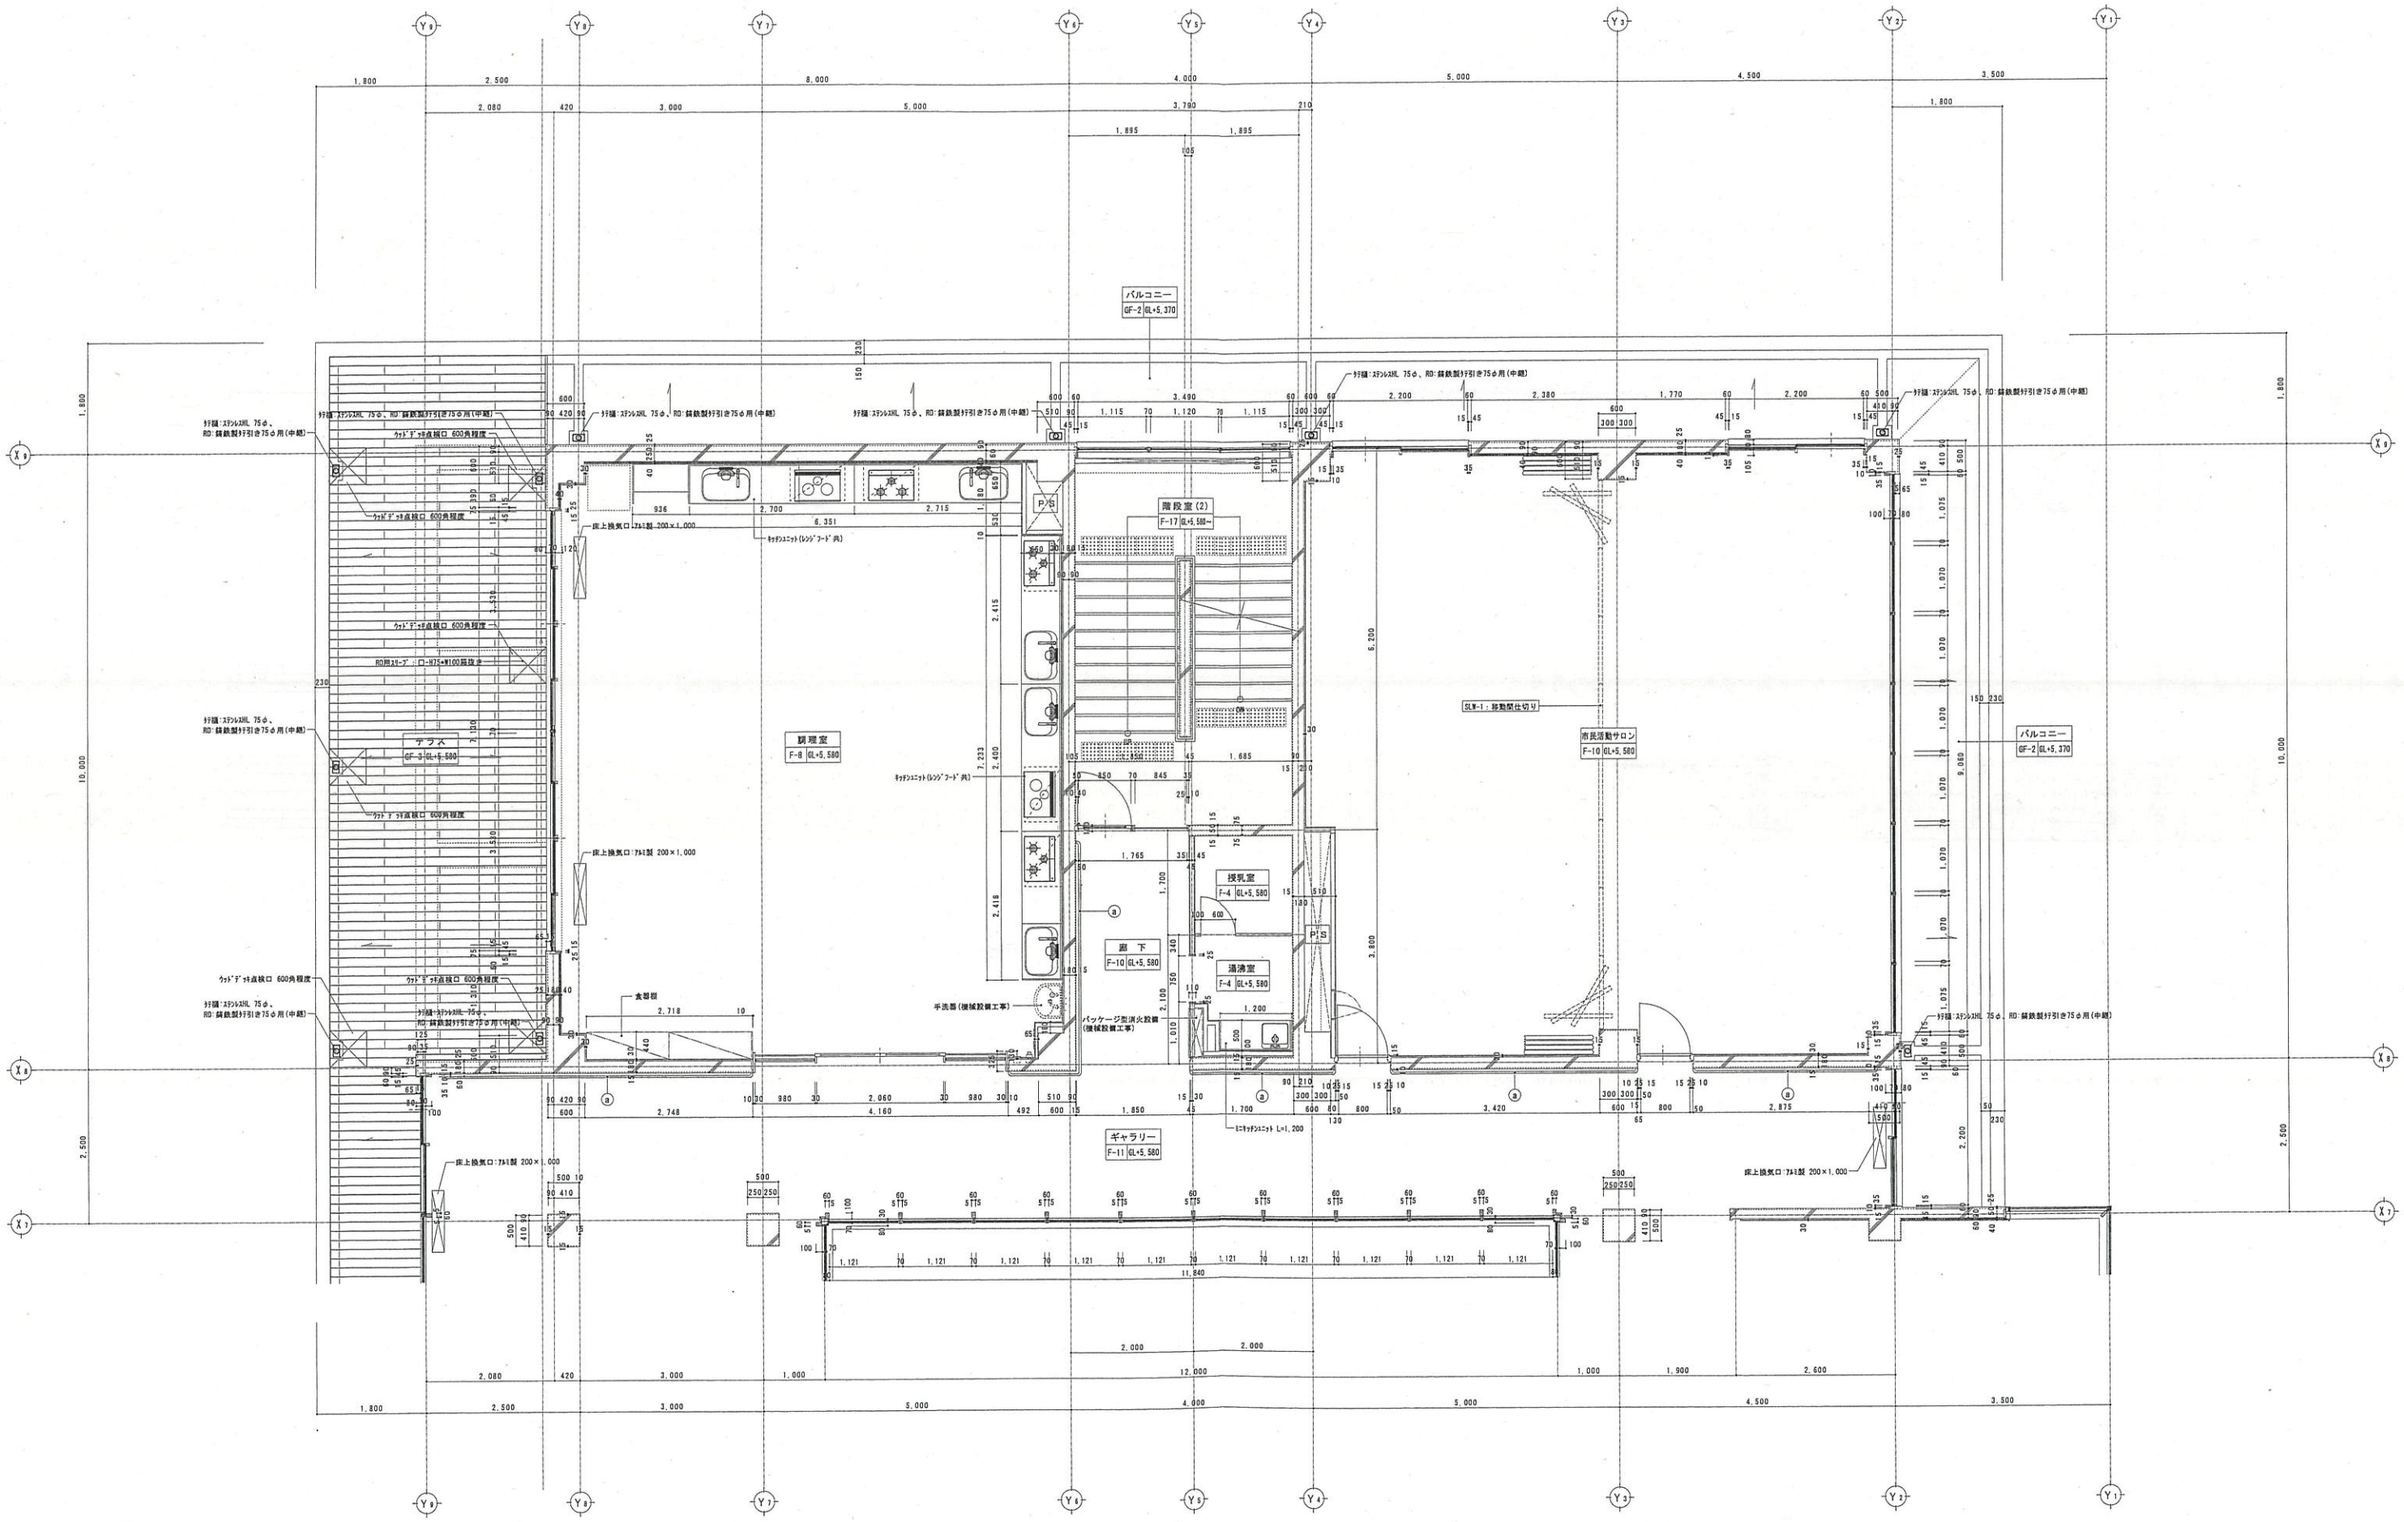

凡例 (ﾊﾟﾗﾌﾗｰ対応)	▨ 視覚障がい者点字鋲:ステンレス製 300×300 誘導 ▨ 視覚障がい者点字鋲:ステンレス製 300×300 警告 ⓐ 壁手摺:t1.2鋼成材 34φ(RO塗装品) SUS5ﾌﾞﾗｹｯﾄ共	凡例 (断熱材)	壁:防露ﾊﾟﾈﾙ t=40	発注者 木更津市	有限会社 荒井設計事務所 一級建築士事務所登録 (ギ) 第1-1411-1970号 一級建築士登録第121279号 荒井裕三	業務番号	ファイル名	(仮称)金田地域交流センター新築工事(建築) 2階平面詳細図(1) [調理室・市民活動サロン]
						担当	日付 変更:H30.4.2	
						製図	尺度 S=1:100(A3) S=1:50(A1)	図面番号 A-28

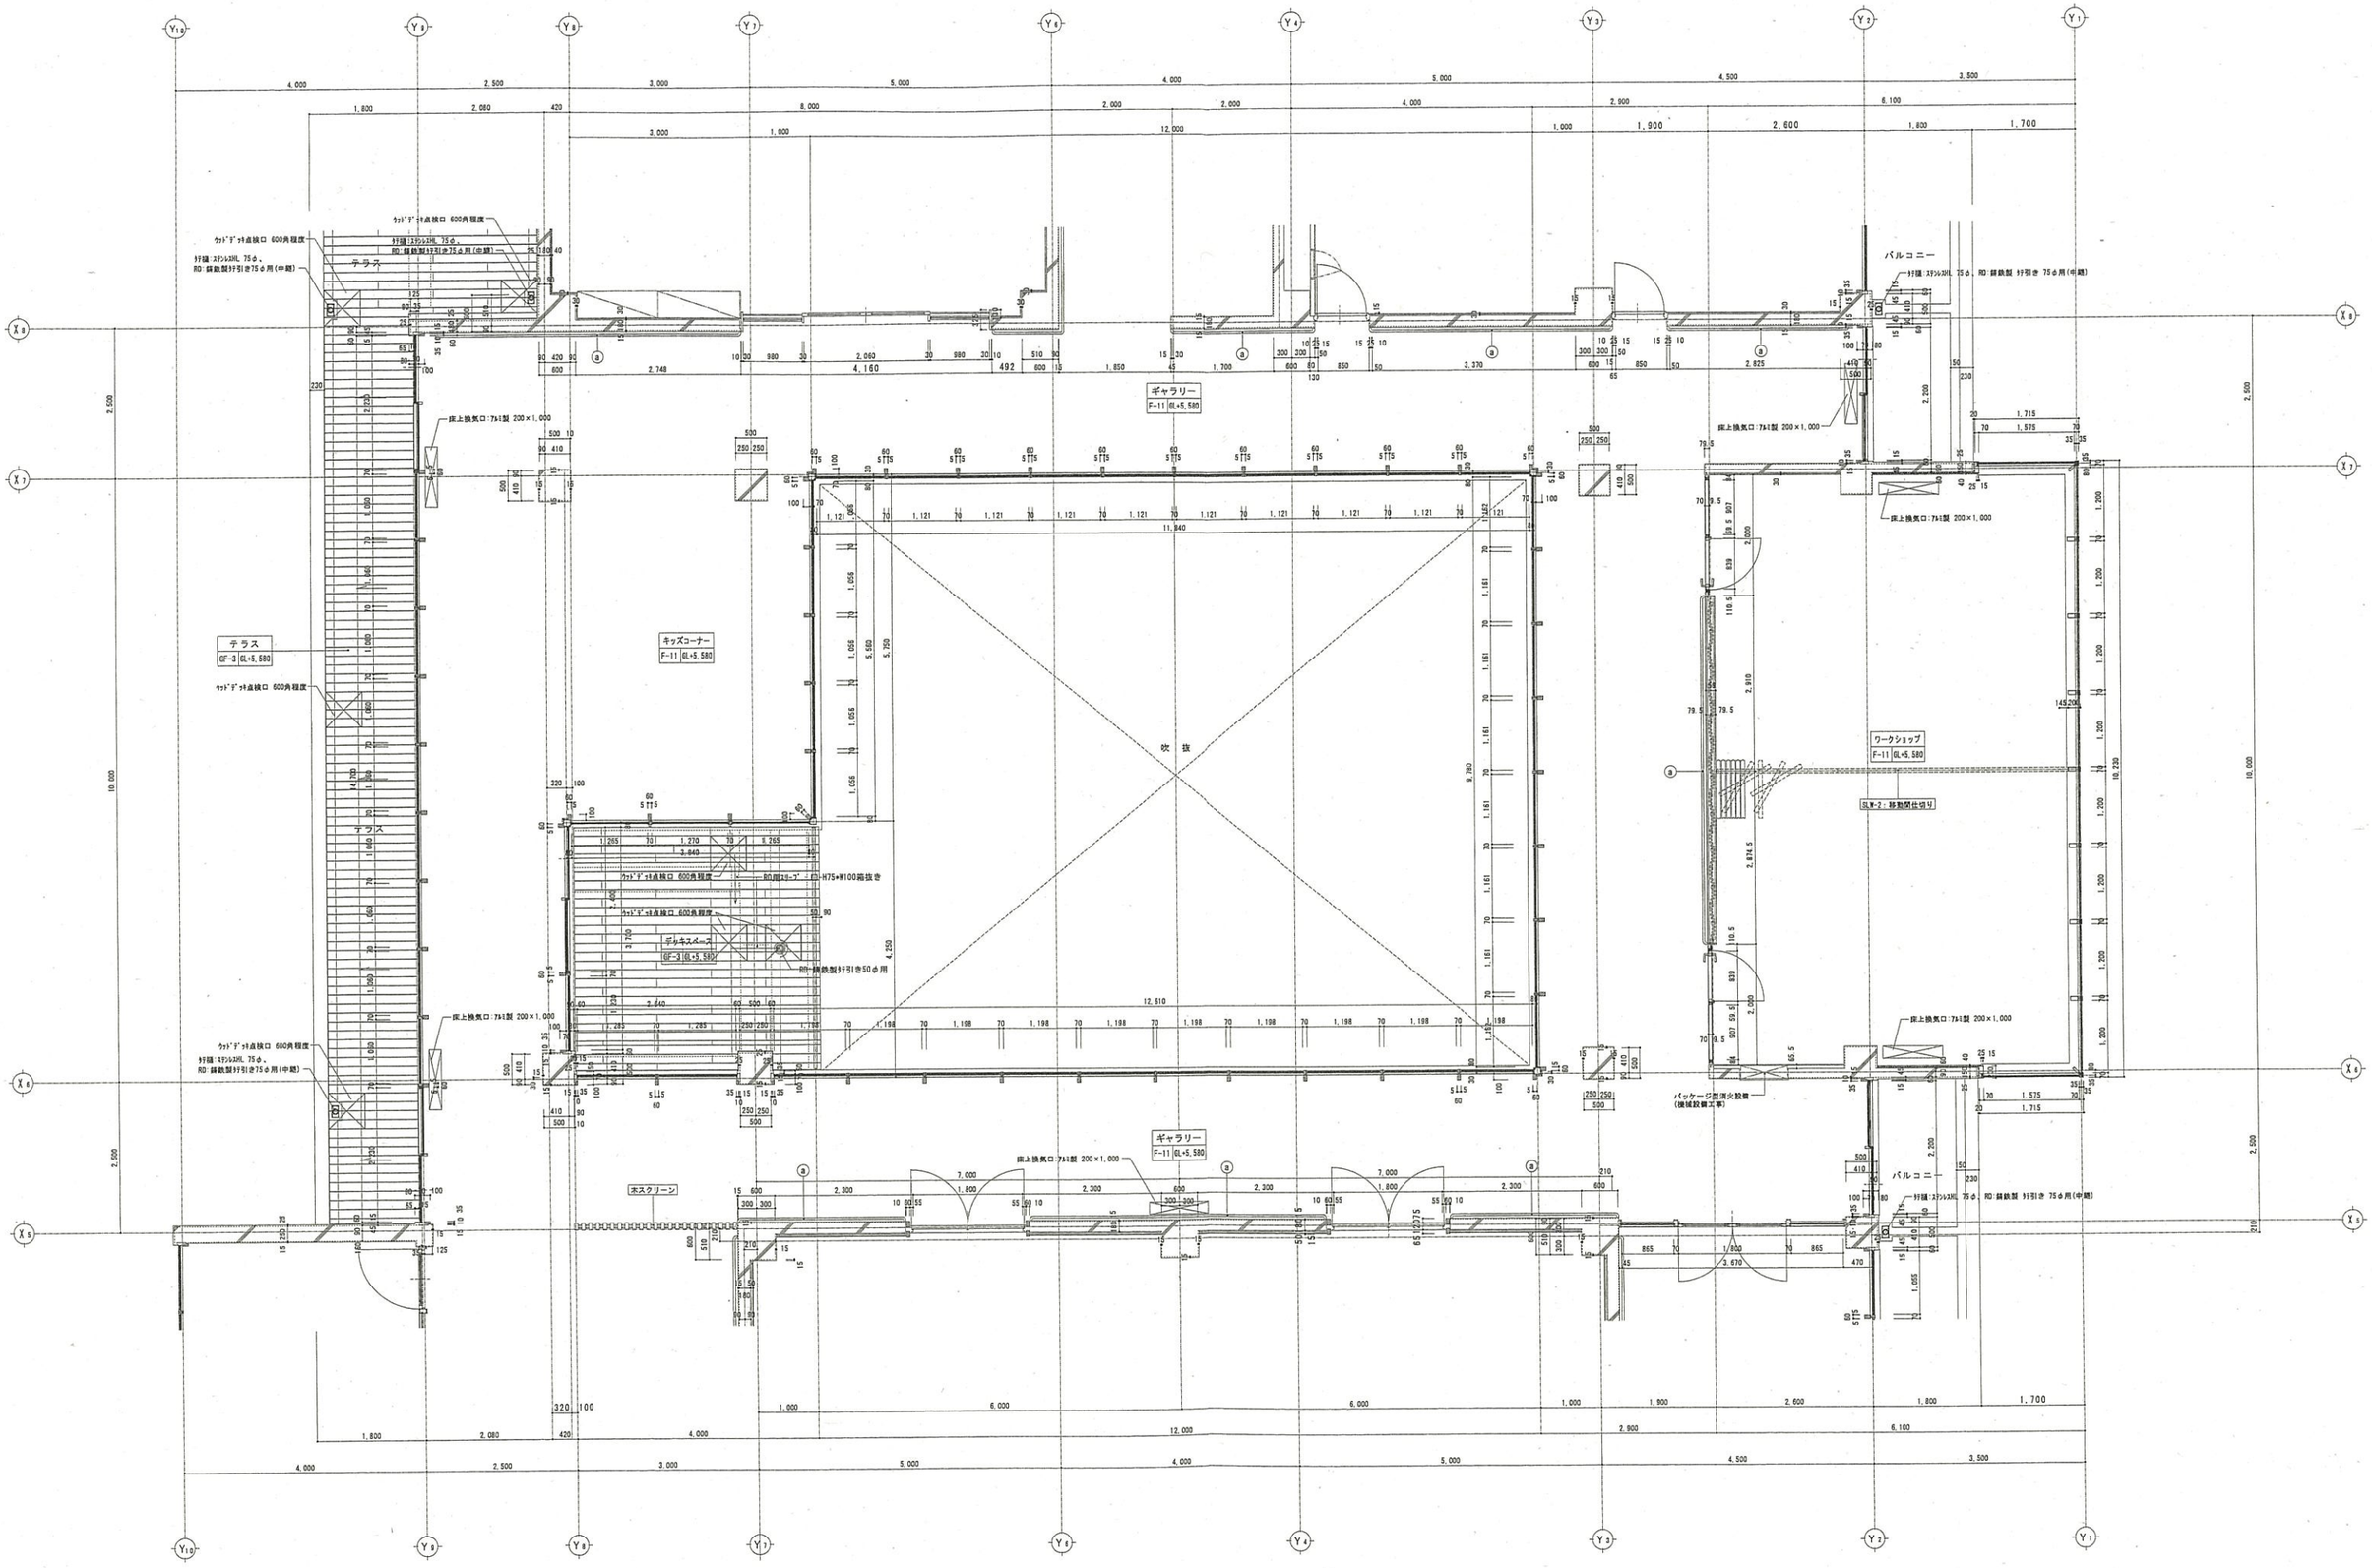

凡例 (ﾊﾟﾘﾌｧﾘｰ対応)	▨ 視覚障がい者点字銘：ｽﾃﾝﾚｽ製 300×200 誘導 ▨ 視覚障がい者点字銘：ｽﾃﾝﾚｽ製 300×200 警告 ③ 壁手摺：ﾀﾓ集成材 34φ (ISO塗装品) SUS ｼﾞｮｲﾝﾄ共	凡例 (断熱材)	壁：防露ﾎﾞｰﾄﾞ t=40	発注者 木更津市	有限会社 荒井設計事務所 一級建築士事務所登録 (千) 第1-14111-19705号 一級建築士登録第121279号 荒井裕三	業務番号	ファイル名	工事名 (仮称)金田地域交流センター新築工事(建築)	図面番号 A−29
						担当	日付 変更：H30.4.3	図面名称 2階平面詳細図(2) [ギャラリー・ワークショップ]	
						設計	縮尺 S=1:100(A3) S=1:50(A1)		

階段室(1)
F-17 GL+5,580

EVホール
F-10 GL+5,580

ホスクリーン

ギャラリー
F-11 GL+5,580

多目的ホール
F-9 GL+5,580

ホワイエ
F-10 GL+5,580

バルコニー
GF-2 GL+5,370

WC(M)
F-12 GL+5,580

WC(P)
F-12 GL+5,580

WC(W)
F-12 GL+5,580

廊下
F-10 GL+5,580

倉庫
F-4 GL+5,580

控室
F-4 GL+5,580

風除室
F-4 GL+5,580

外部階段
GF-8 GL+5,350

バルコニー
GF-2 GL+5,355

EV

PS

電動式壁面収納ステージ

床上換気口:ﾌﾗｽﾄ製 200×1,000

ﾗｲﾆﾝｸﾞｶｳﾝﾀｰ

洗面ｶｳﾝﾀｰ・ﾍﾟｰﾊﾟｰﾀｵﾙﾎﾙﾀﾞｰ 手摺

ﾊﾟｯｹｰｼﾞ型消火設備(機械設備工事)

ｳｯﾄﾞﾃﾞｯｷ点検口 600角程度

手摺:ｽﾃﾝﾚｽ32RL 75φ, RD:鋳鉄製 好引き 75φ用(中間)

手摺:ｽﾃﾝﾚｽ32RL 75φ

RD:鋳鉄製好引き75φ用

凡例 (ﾊﾟﾗﾌﾗｰ対応)	
	視覚障がい者点字鋲:ｽﾃﾝﾚｽ製 300×300 誘導
	視覚障がい者点字鋲:ｽﾃﾝﾚｽ製 300×300 警告
ⓐ	壁手摺:ｵﾚﾌｨﾝ成材 34φ(UC塗装品) SUS32ﾌﾗｯﾄ共

凡例 (断熱材)	
	壁:防露ﾎﾞｰﾄﾞ t=40
	壁:防露ﾎﾞｰﾄﾞ t=25
	壁:硬質ｳﾚﾀﾝﾌｫｰﾑ t=25

発注者
木更津市


有限会社 荒井設計事務所
一級建築士事務所登録 (千)第1-1411-1970号
一級建築士登録第121279号 荒井裕三

実施番号	ファイル名
担当	日付 変更:H30.3.26
製図	縮尺 S=1:100(A3) S=1:50(A1)


工事名
(仮称)金田地域交流センター新築工事(建築)

図面名称
2階平面詳細図(3)
[多目的ホール・ホワイエ]

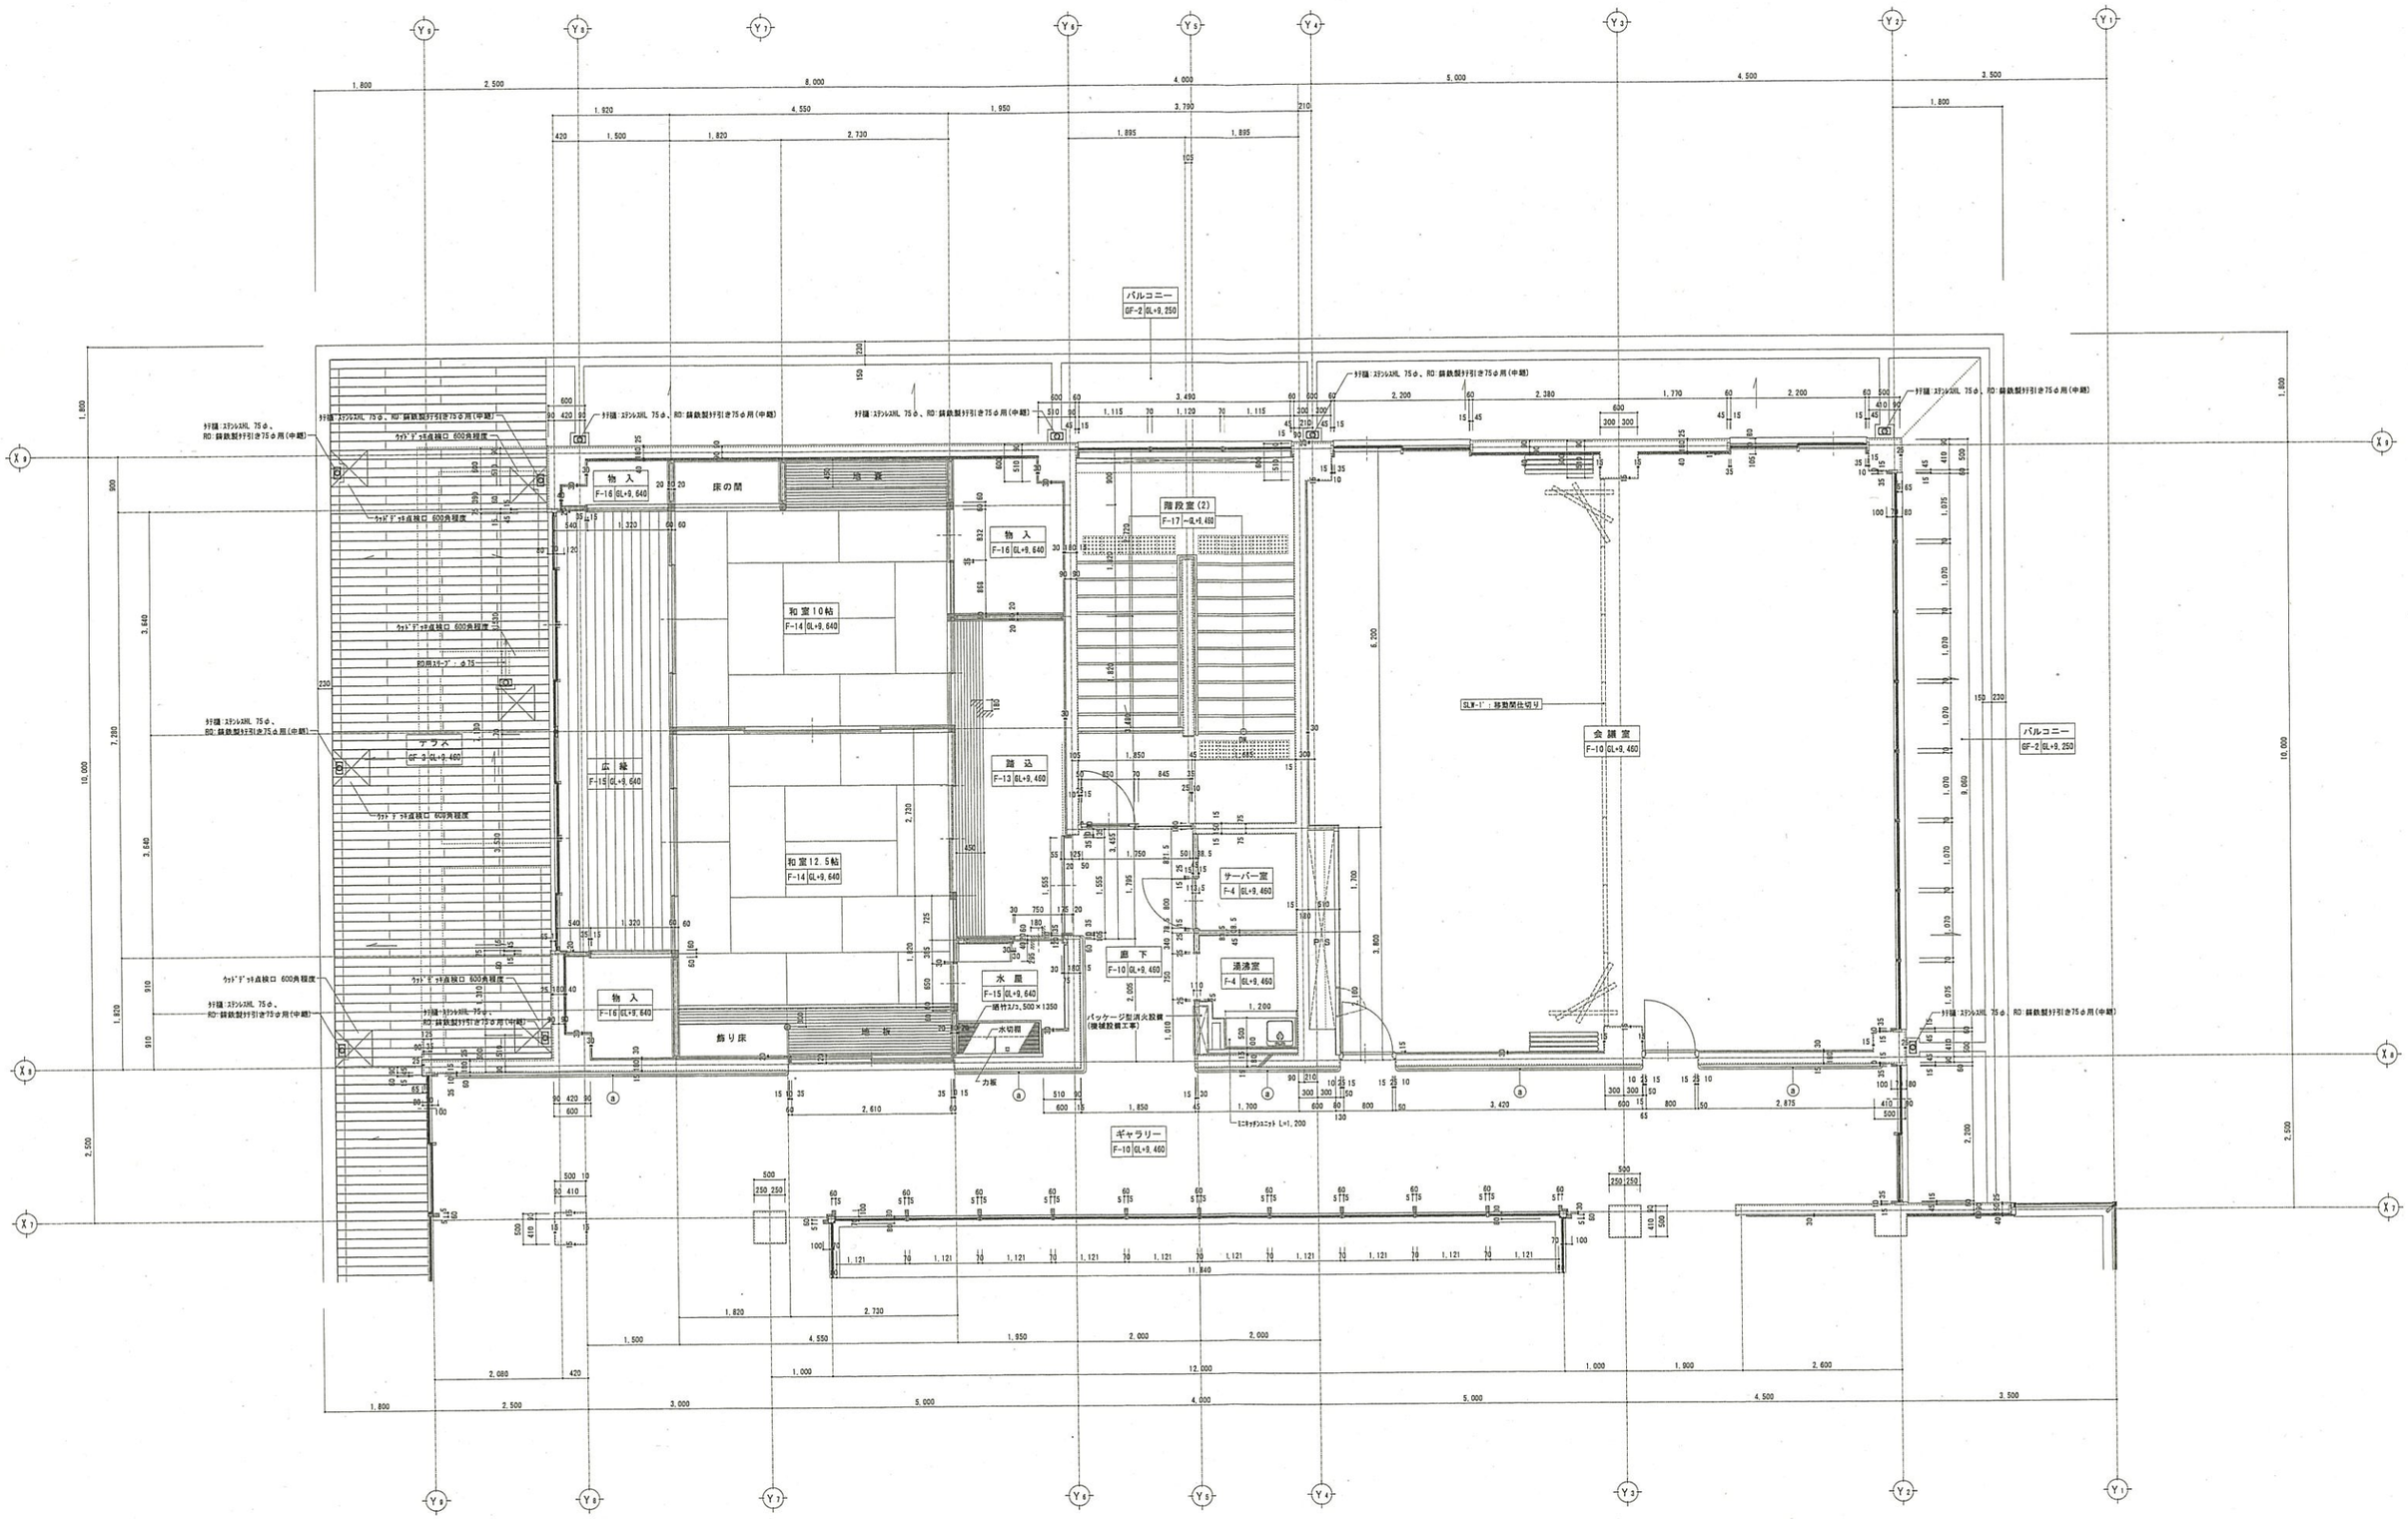図面番号
A-30



凡例 (ﾊﾟﾌﾗｰ対応)	— 視覚障がい者点字鋲：ステンレス製 300×300 誘導 — 視覚障がい者点字鋲：ステンレス製 300×300 警告 ⓐ — 壁手摺：対風成材 34φ(BC強度品) SUS下ﾌﾗｯﾄ共	凡例 (断熱材)	壁：防露ﾊﾟﾈﾙ t=40	発注者 木更津市	有限会社 荒井設計事務所 一級建築士事務所登録 (千) 第1-14111-16706号 一級建築士登録第122796号 荒井時三	業務番号	ファイル名	工事名 (仮称)金田地域交流センター新築工事(建築)	図面番号 A−31
						担当	日付 H29.3.24		
						製図	縮尺 S=1:100(A3) S=1:50(A1)	図面名称 3階平面詳細図(1) [和室・会議室]	

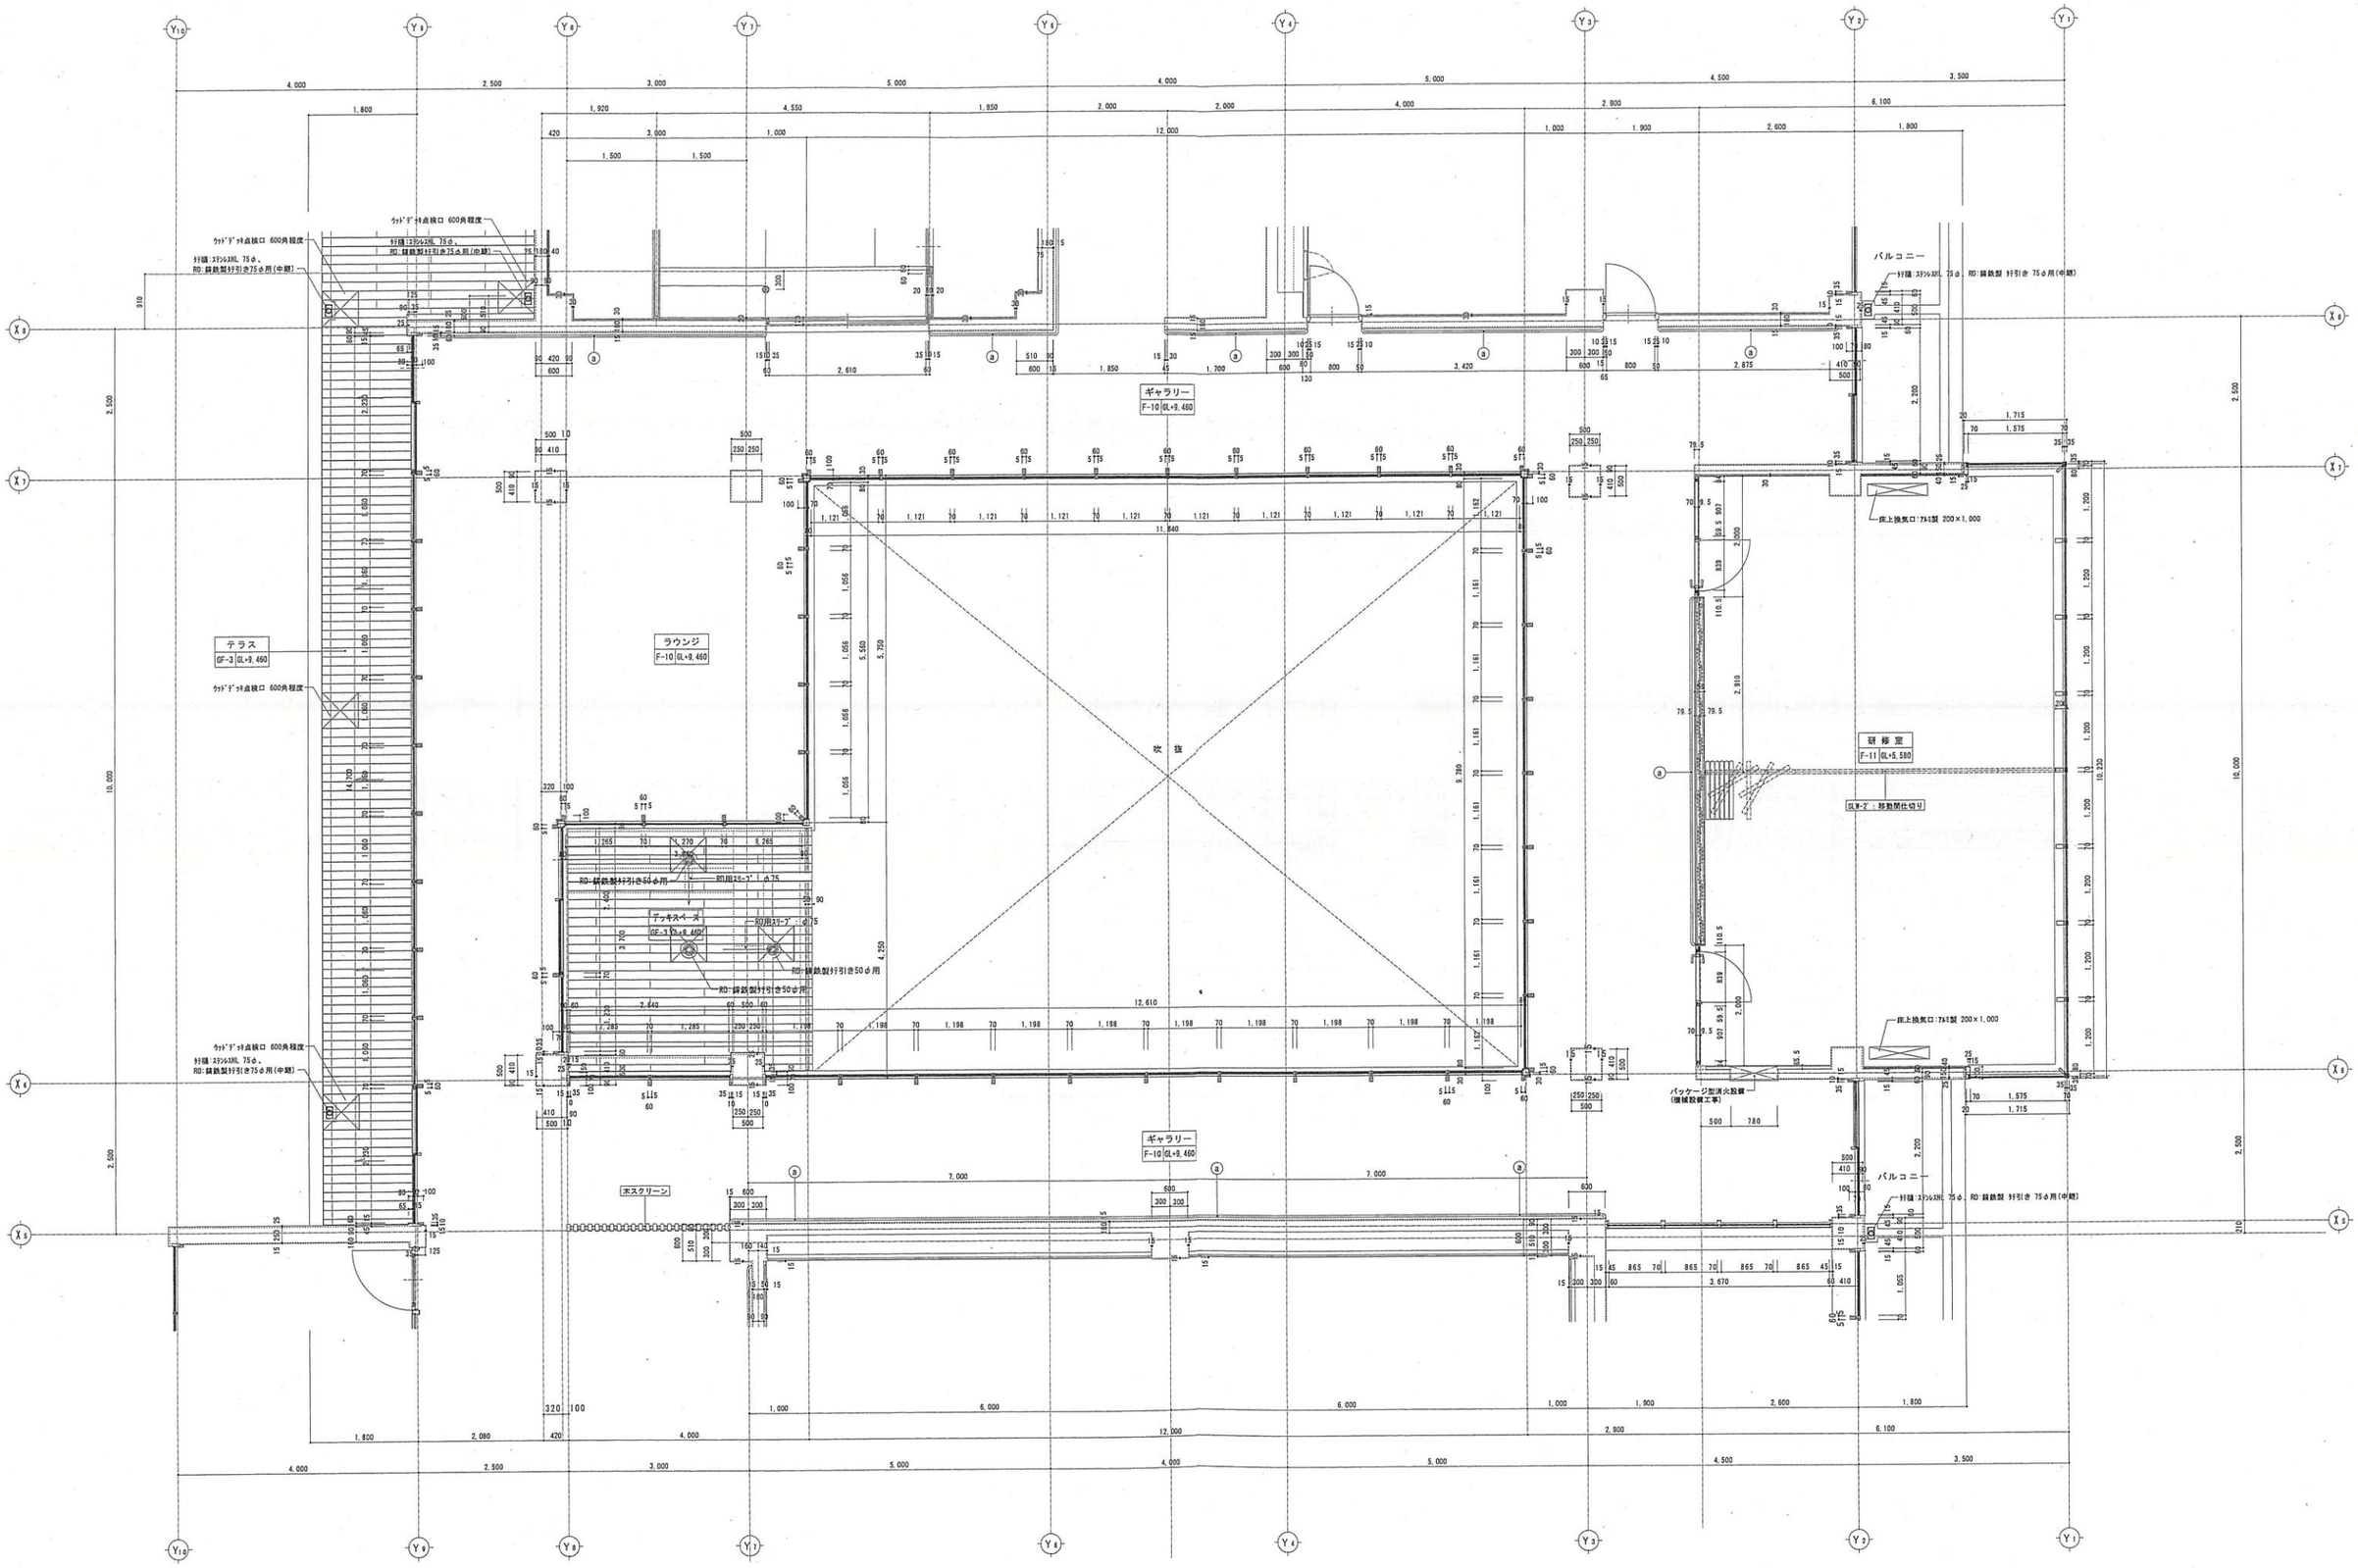

凡例 (ハッチフシ対応)

- 視覚障がい者点字銘：ステンレス製 300×300 誘導
- 視覚障がい者点字銘：ステンレス製 300×300 警告
- ⓐ 壁手摺：外気成材 34φ (UV塗装品) SUS製ブラケット共

凡例 (断熱材)

壁：防露ﾊﾞﾙﾄ t=40

発注者
木更津市


有限会社 荒井設計事務所
一級建築士事務所登録 (千) 第1-14111-1070号
一級建築士登録第121279号 荒井修三

実施番号	
担当	
照査	
ファイル名	
日付	変更：H30.3.19
縮尺	S=1:100 (A3) S=1:50 (A1)


工事名
(仮称)金田地域交流センター新築工事(建築)

図面名称
3階平面詳細図(2)
[ｷﾞｬﾗﾘｰ・研修室]

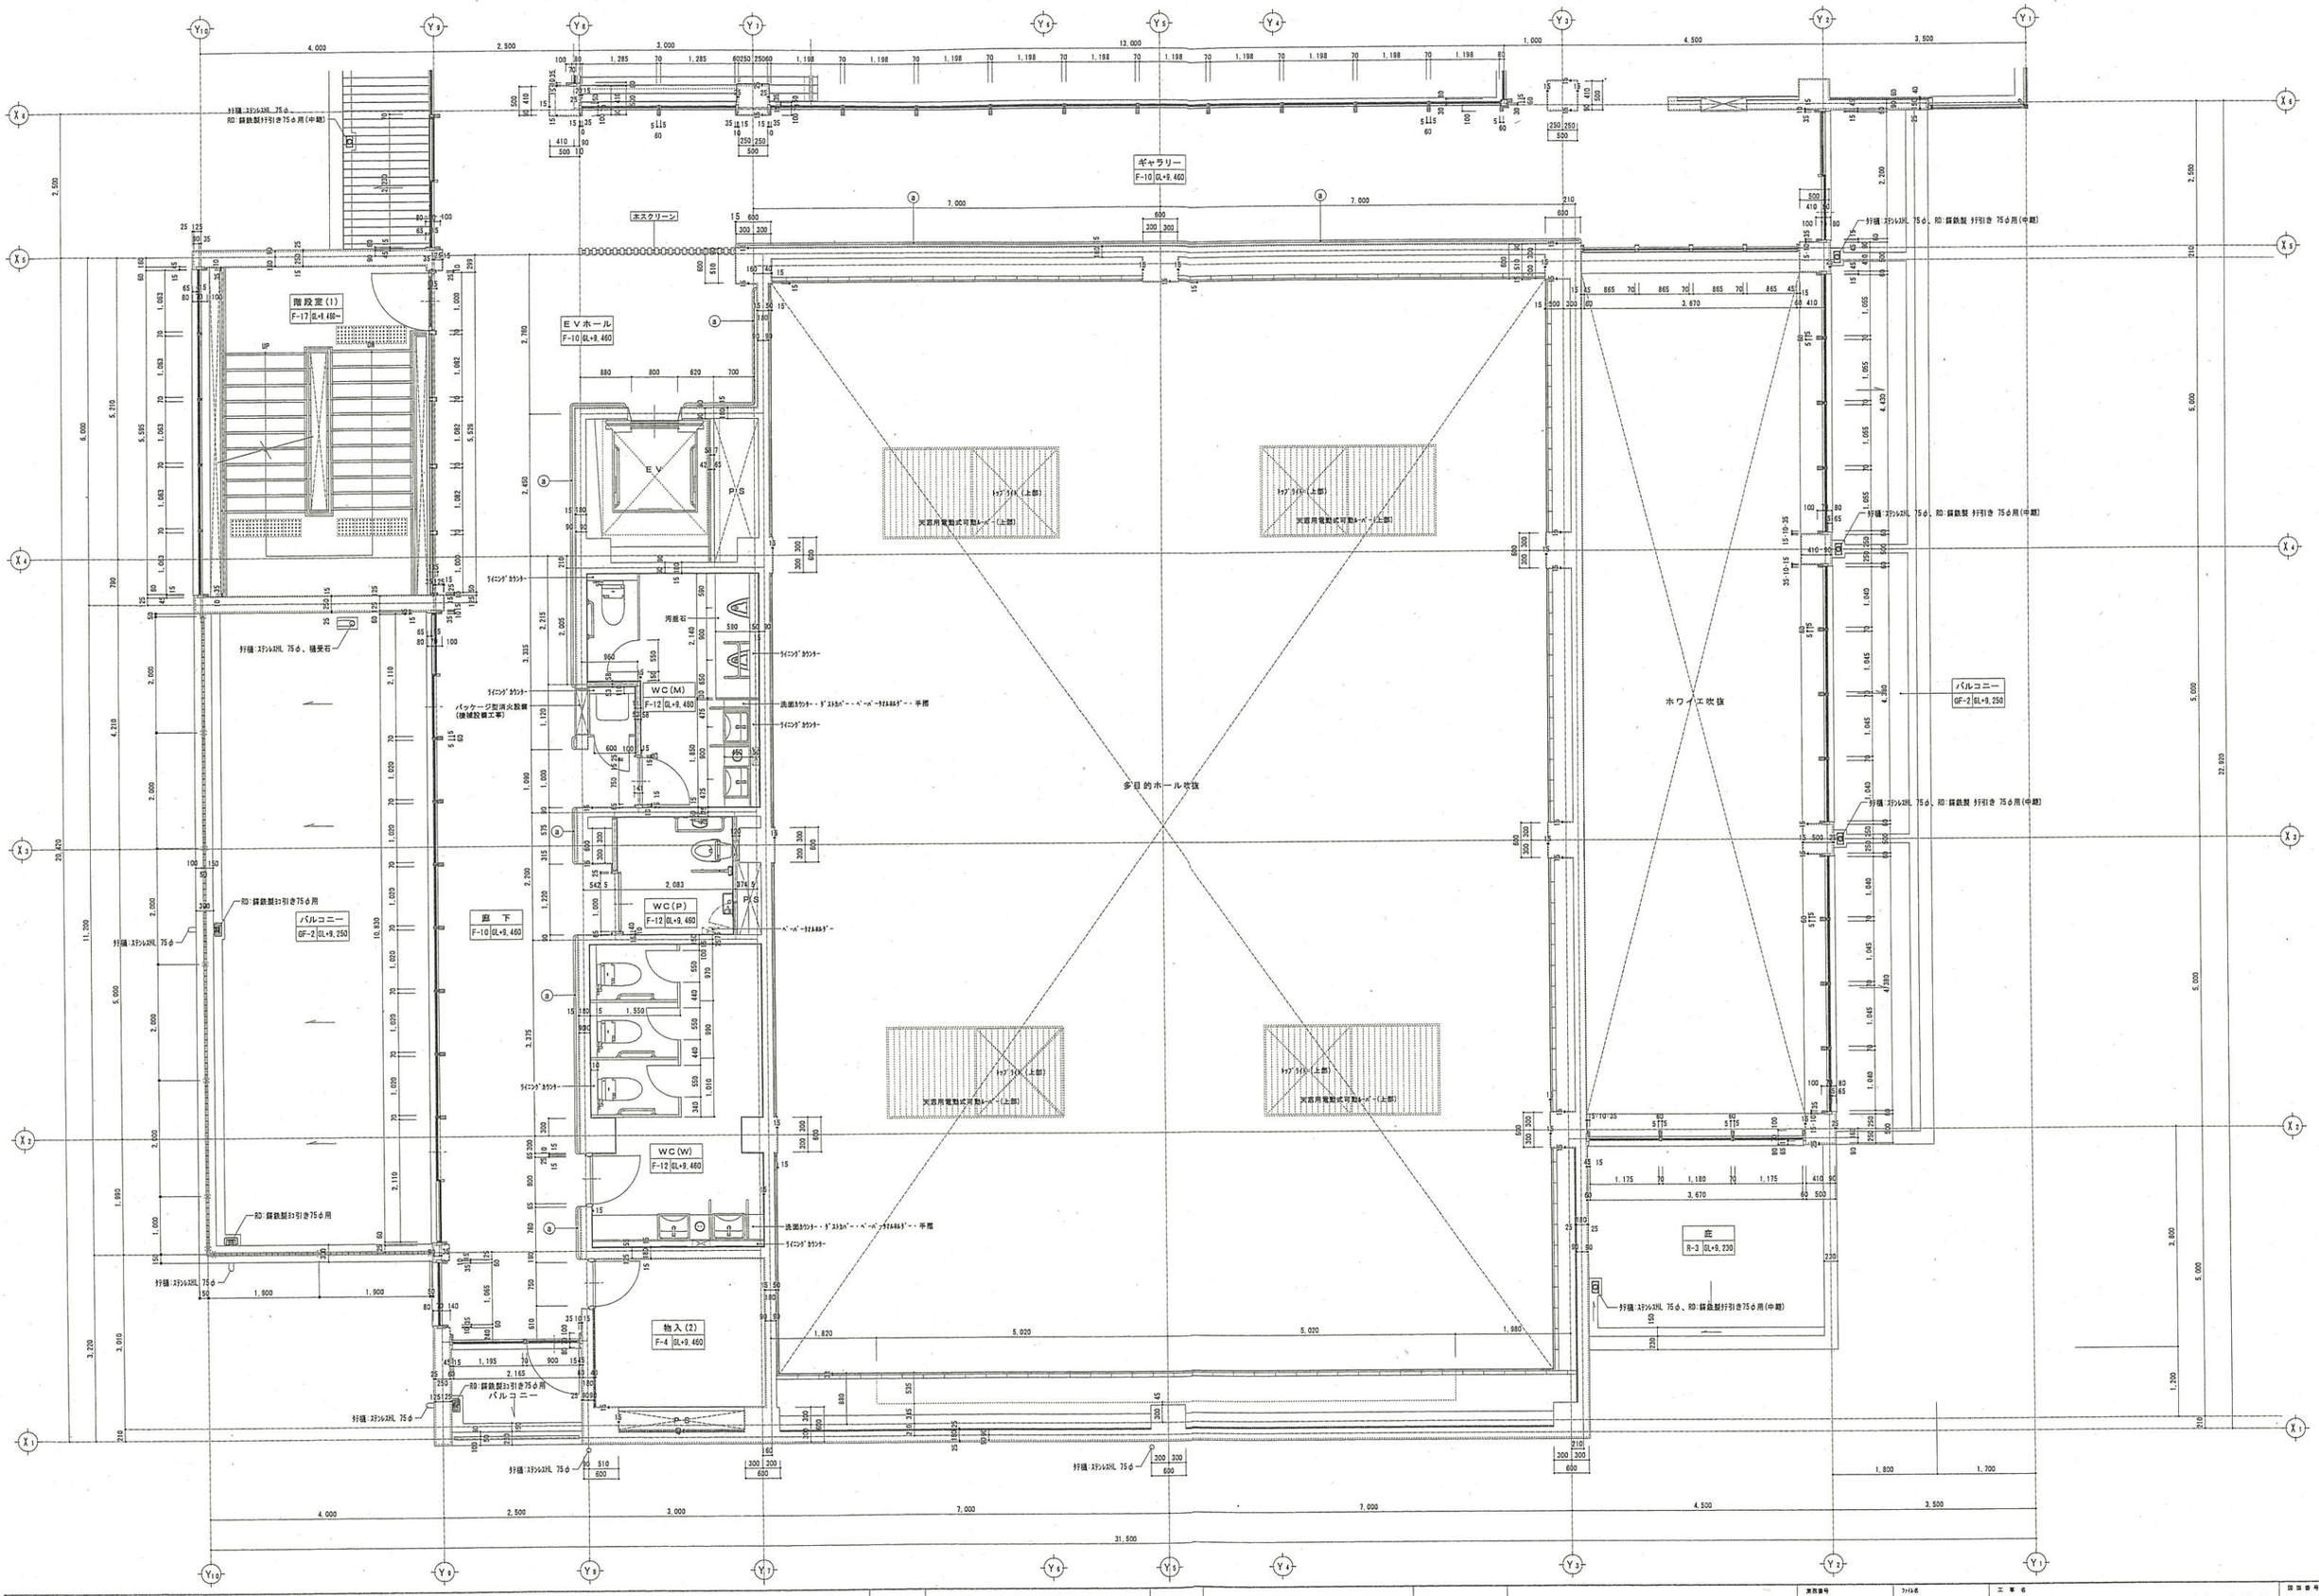図面番号
A－32



凡例 (A'サブフロー対応)	▨ 視覚障がい者点字板：ステンレス製 300×300 設備 ▨ 視覚障がい者点字板：ステンレス製 200×300 警告 Ⓐ 壁手摺：対集成材 34φ(UC塗装品) SUS3'ブラケット共	凡例 (断熱材)	壁：防露ｶﾞﾗｽ t=40 壁：硬質ウレタンフォーム t=25	発注者 木更津市	有限会社 荒井設計事務所 一級建築士事務所登録 (干) 第1-1411-1970号 一級建築士登録第121279号 荒井 裕二	実施番号	ファイル名	工事名	図面番号 A−33
						担当	日付 変更：H30.3.19	(仮称)金田地域交流センター新築工事(建築)	
						製図	縮尺 S=1:100(A3) S=1:50(A1)	図面名称 3階平面詳細図(3) [多目的ホール吹抜]	

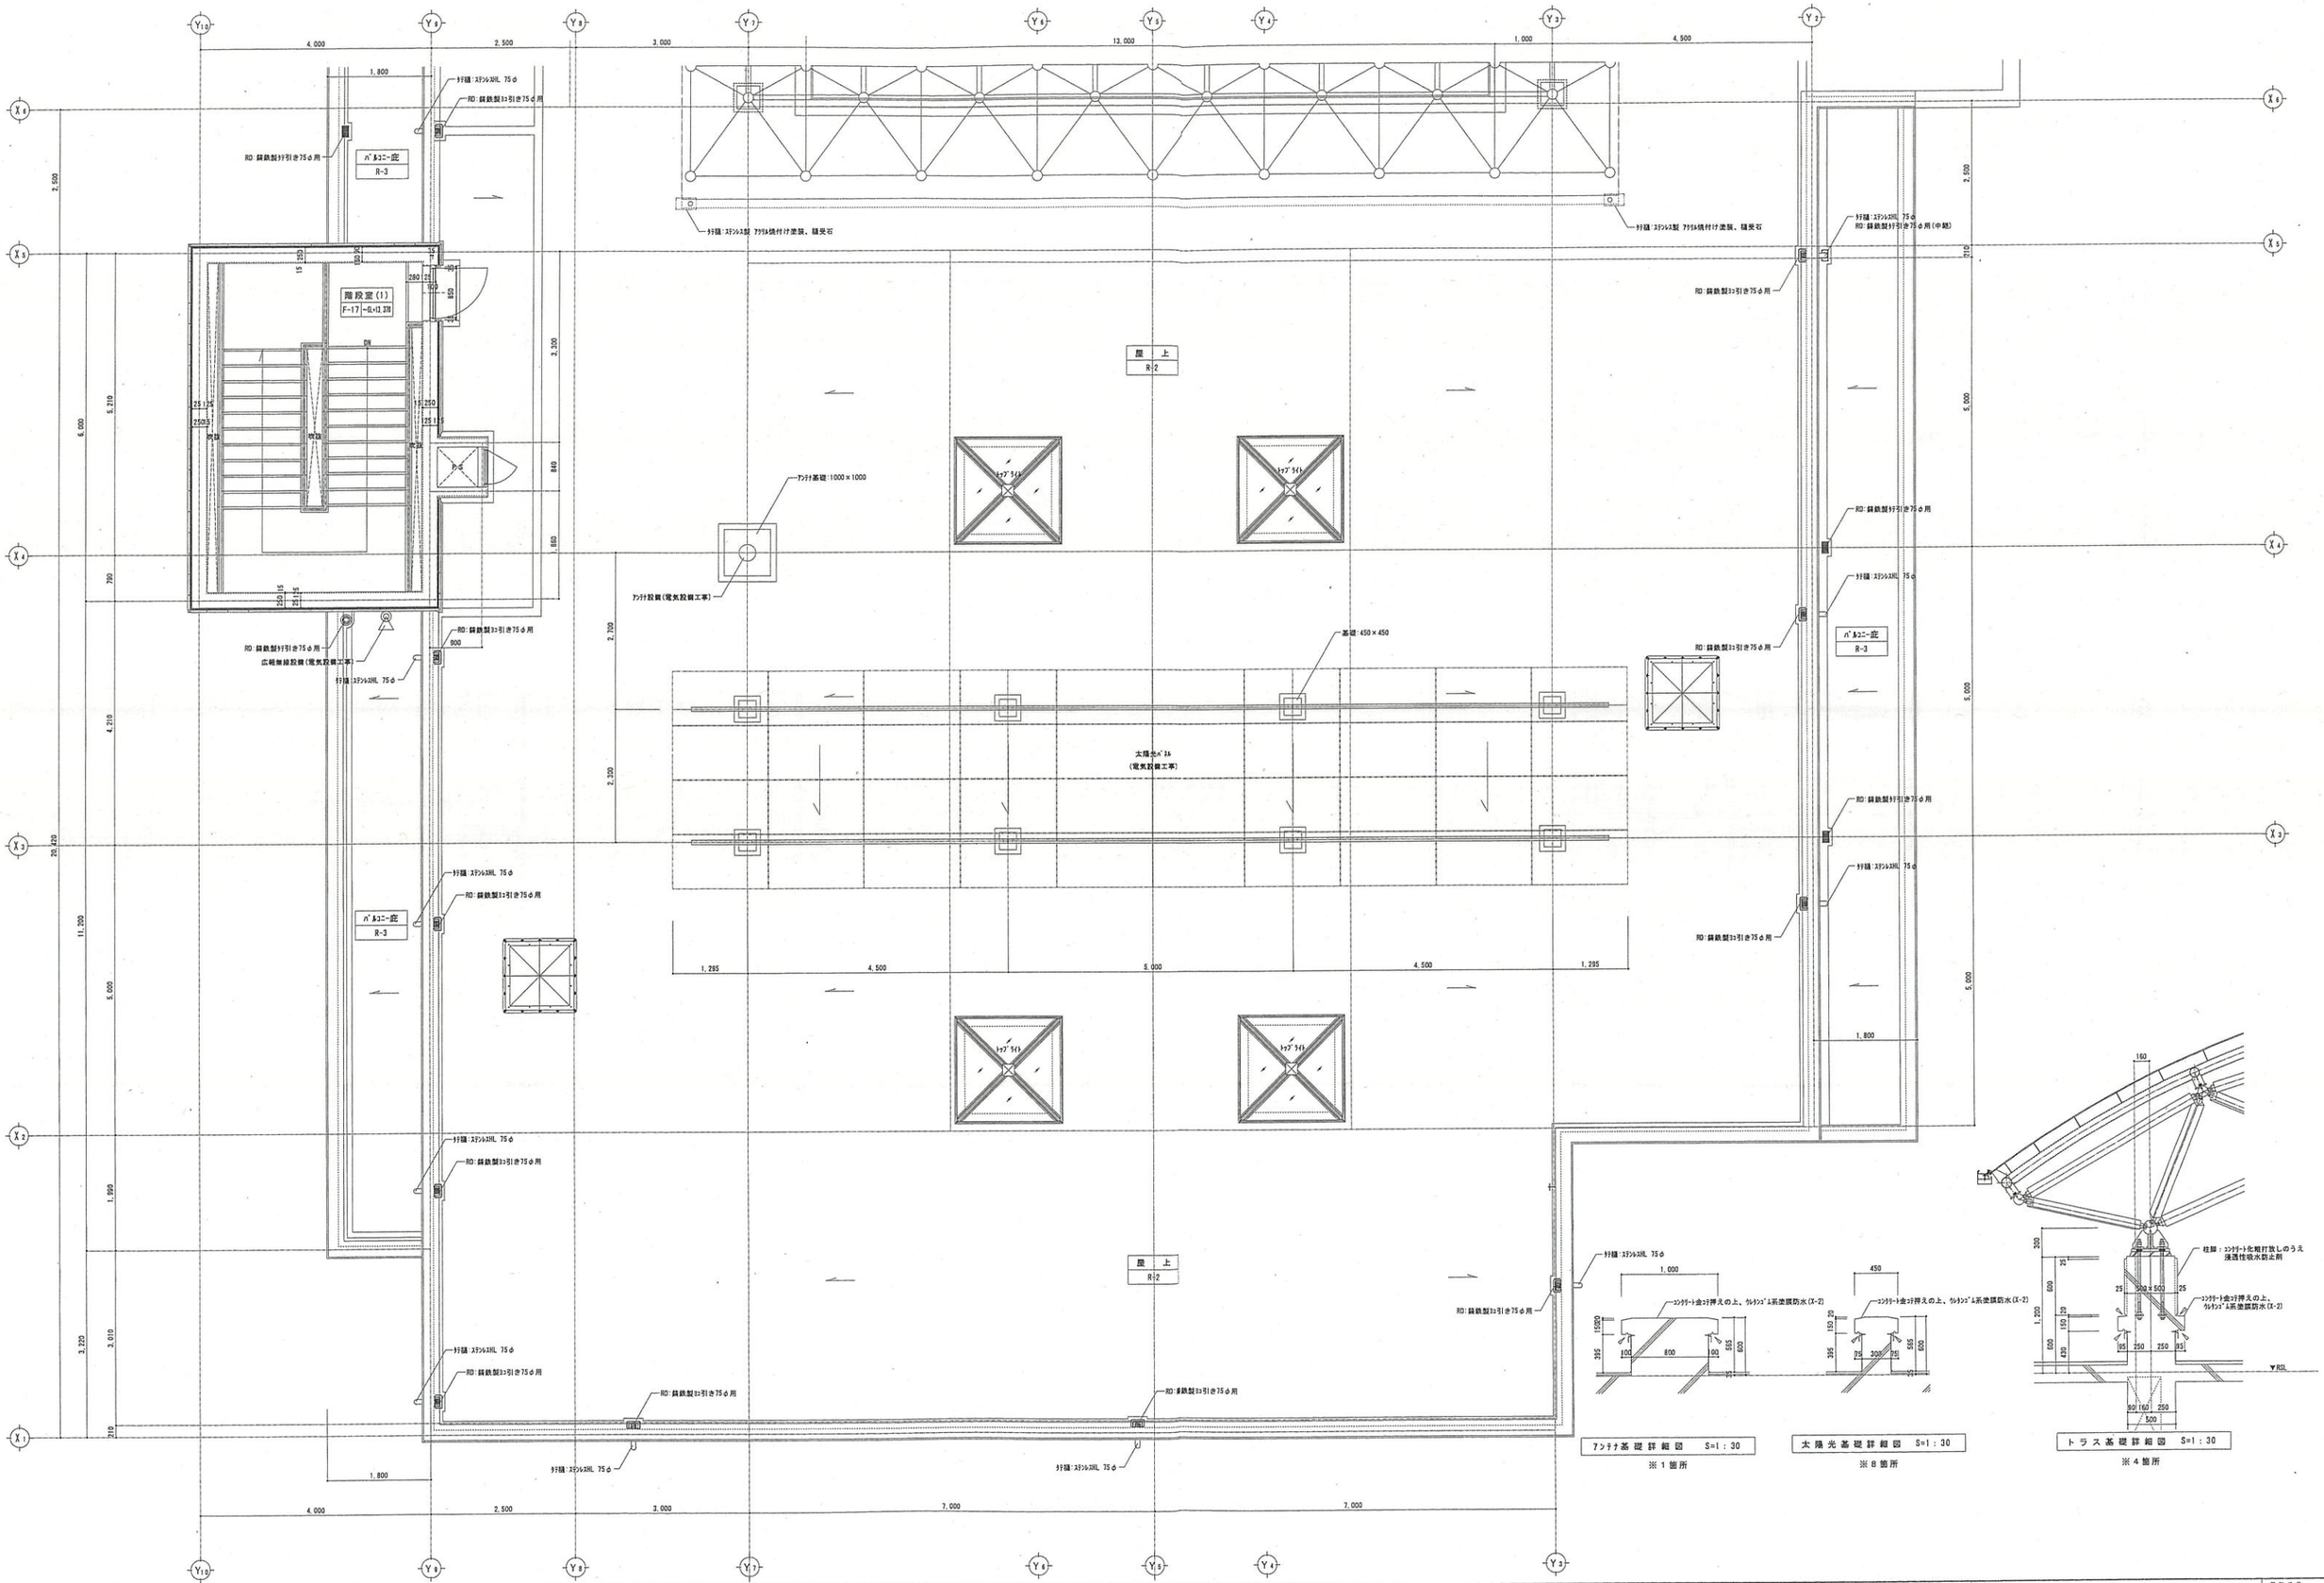

凡例(断熱材) ——— 外壁:硬質ウレタンボード t=30

発注者 木更津市

有限会社 荒井設計事務所
一級建築士事務所登録 (非)第1-1411-1070号
一級建築士登録第121270号 荒井裕三

実施番号 | ファイル名
担当 | 日付 H29.3.24
製図 | 縮尺 S=1:100-60(A3) S=1:50-30(A1)

工事名 (仮称)金田地域交流センター新築工事(建築)

図面名称 R階平面詳細図・雑詳細図

図面番号 A-34